

ОПИСАНИЕ МЕСТОПОЛОЖЕНИЯ ГРАНИЦ

Публичный сервитут в целях размещения существующего объекта электросетевого хозяйства Воздушные линии электропередачи ВЛ 35 кВ Хвощевская-Киселево I и II
(наименование публичного сервитута (далее - объект))

Раздел 1

Сведения об объекте		
N п/п	Характеристики объекта	Описание характеристик
1	2	3
1	Местоположение объекта	Московская область, Можайский городской округ
2	Площадь объекта +/- величина погрешности определения площади (P +/- Дельта P)	574633 кв.м ± 265 кв.м.
3	Иные характеристики объекта	Вид объекта реестра границ: Зона с особыми условиями использования территории. Содержание ограничений использования объектов недвижимости в пределах зоны или территории: Публичный сервитут, для целей размещения линейных объектов, их неотъемлемых технологических частей. Срок установления 49 лет.

Раздел 2

Сведения о местоположении границ объекта					
1. Система координат <u>МСК-50 (зона 1)</u>					
2. Сведения о характерных точках границ объекта					
Обозначение характерных точек границ	Координаты, м		Метод определения координат характерной точки	Средняя квадратическая погрешность положения характерной точки (Mt), м	Описание обозначения точки на местности (при наличии)
	X	Y			
1	2	3	4	5	6
1	437090.81	1253227.86	Аналитический метод	0.1	-
2	437100.46	1253258.88	Аналитический метод	0.1	-
3	437083.36	1253298.74	Аналитический метод	0.1	-
4	437080.94	1253296.79	Аналитический метод	0.1	-
5	437080.93	1253296.82	Аналитический метод	0.1	-
6	437061.57	1253281.17	Аналитический метод	0.1	-
7	437055.95	1253277.90	Аналитический метод	0.1	-
8	437065.34	1253257.06	Аналитический метод	0.1	-
9	437065.23	1253256.71	Аналитический метод	0.1	-
10	437063.70	1253251.80	Аналитический метод	0.1	-
11	437048.12	1253201.68	Аналитический метод	0.1	-
12	437056.33	1253206.65	Аналитический метод	0.1	-
1	437090.81	1253227.86	Аналитический метод	0.1	-
13	437075.00	1253177.02	Аналитический метод	0.1	-
14	437074.62	1253176.78	Аналитический метод	0.1	-
15	437074.51	1253176.71	Аналитический метод	0.1	-
16	437032.44	1253151.29	Аналитический метод	0.1	-
17	436995.72	1253032.79	Аналитический метод	0.1	-
18	436953.53	1252897.80	Аналитический метод	0.1	-

19	436830.12	1252828.77	Аналитический метод	0.1	-
20	436817.75	1252821.84	Аналитический метод	0.1	-
21	436820.85	1252785.75	Аналитический метод	0.1	-
22	436846.23	1252799.97	Аналитический метод	0.1	-
23	436981.10	1252875.41	Аналитический метод	0.1	-
24	437027.23	1253022.99	Аналитический метод	0.1	-
25	437064.06	1253141.82	Аналитический метод	0.1	-
13	437075.00	1253177.02	Аналитический метод	0.1	-
26	436763.24	1252753.49	Аналитический метод	0.1	-
27	436760.11	1252789.55	Аналитический метод	0.1	-
28	436747.21	1252782.33	Аналитический метод	0.1	-
29	436600.48	1252700.99	Аналитический метод	0.1	-
30	436432.60	1252608.16	Аналитический метод	0.1	-
31	436251.13	1252507.25	Аналитический метод	0.1	-
32	436096.62	1252421.63	Аналитический метод	0.1	-
33	436072.49	1252408.23	Аналитический метод	0.1	-
34	436069.99	1252406.85	Аналитический метод	0.1	-
35	436066.05	1252404.66	Аналитический метод	0.1	-
36	436061.10	1252401.91	Аналитический метод	0.1	-
37	436013.15	1252375.28	Аналитический метод	0.1	-
38	436008.15	1252372.51	Аналитический метод	0.1	-
39	436005.01	1252370.76	Аналитический метод	0.1	-
40	436001.49	1252368.81	Аналитический метод	0.1	-
41	435990.03	1252362.44	Аналитический метод	0.1	-
42	435983.92	1252359.05	Аналитический метод	0.1	-
43	435932.83	1252330.68	Аналитический метод	0.1	-
44	435737.65	1252222.39	Аналитический метод	0.1	-
45	435543.65	1252115.08	Аналитический метод	0.1	-
46	435394.69	1252032.80	Аналитический метод	0.1	-
47	435200.93	1251925.61	Аналитический метод	0.1	-
48	435009.31	1251819.06	Аналитический метод	0.1	-
49	434884.73	1251750.47	Аналитический метод	0.1	-
50	434876.99	1251746.21	Аналитический метод	0.1	-
51	434869.87	1251742.29	Аналитический метод	0.1	-
52	434787.36	1251711.77	Аналитический метод	0.1	-
53	434779.98	1251709.04	Аналитический метод	0.1	-
54	434766.94	1251704.22	Аналитический метод	0.1	-
55	434750.40	1251698.10	Аналитический метод	0.1	-
56	434736.59	1251692.99	Аналитический метод	0.1	-
57	434730.75	1251690.83	Аналитический метод	0.1	-
58	434659.84	1251664.60	Аналитический метод	0.1	-
59	434520.87	1251613.01	Аналитический метод	0.1	-
60	434366.40	1251555.56	Аналитический метод	0.1	-
61	434363.58	1251554.50	Аналитический метод	0.1	-
62	434346.40	1251548.11	Аналитический метод	0.1	-
63	434185.47	1251490.14	Аналитический метод	0.1	-
64	434045.40	1251437.47	Аналитический метод	0.1	-
65	433985.22	1251414.83	Аналитический метод	0.1	-
66	433718.78	1251321.25	Аналитический метод	0.1	-
67	433547.83	1251261.37	Аналитический метод	0.1	-
68	433356.62	1251194.95	Аналитический метод	0.1	-
69	433182.12	1251134.37	Аналитический метод	0.1	-
70	432950.43	1251053.75	Аналитический метод	0.1	-

71	432769.29	1250991.00	Аналитический метод	0.1	-
72	432662.87	1250874.50	Аналитический метод	0.1	-
73	432526.68	1250725.91	Аналитический метод	0.1	-
74	432398.40	1250585.57	Аналитический метод	0.1	-
75	432285.84	1250463.22	Аналитический метод	0.1	-
76	432171.17	1250336.86	Аналитический метод	0.1	-
77	432117.83	1250160.58	Аналитический метод	0.1	-
78	432063.41	1249982.94	Аналитический метод	0.1	-
79	432004.67	1249791.04	Аналитический метод	0.1	-
80	431951.84	1249617.05	Аналитический метод	0.1	-
81	431897.61	1249438.67	Аналитический метод	0.1	-
82	431935.56	1249253.45	Аналитический метод	0.1	-
83	431975.13	1249057.54	Аналитический метод	0.1	-
84	431993.47	1248967.35	Аналитический метод	0.1	-
85	432009.66	1248888.30	Аналитический метод	0.1	-
86	432016.91	1248852.91	Аналитический метод	0.1	-
87	432038.63	1248747.29	Аналитический метод	0.1	-
88	431938.64	1248611.14	Аналитический метод	0.1	-
89	431811.83	1248437.88	Аналитический метод	0.1	-
90	431758.03	1248364.23	Аналитический метод	0.1	-
91	431695.54	1248278.67	Аналитический метод	0.1	-
92	431579.72	1248120.42	Аналитический метод	0.1	-
93	431463.48	1247961.76	Аналитический метод	0.1	-
94	431347.20	1247802.95	Аналитический метод	0.1	-
95	431262.50	1247687.48	Аналитический метод	0.1	-
96	431223.33	1247634.07	Аналитический метод	0.1	-
97	431108.47	1247476.52	Аналитический метод	0.1	-
98	431002.26	1247331.95	Аналитический метод	0.1	-
99	430894.31	1247175.83	Аналитический метод	0.1	-
100	430790.64	1247025.33	Аналитический метод	0.1	-
101	430687.39	1246876.24	Аналитический метод	0.1	-
102	430574.96	1246715.08	Аналитический метод	0.1	-
103	430461.06	1246549.54	Аналитический метод	0.1	-
104	430343.70	1246380.01	Аналитический метод	0.1	-
105	430237.99	1246226.77	Аналитический метод	0.1	-
106	430123.11	1246061.45	Аналитический метод	0.1	-
107	430012.82	1245902.91	Аналитический метод	0.1	-
108	429909.60	1245753.82	Аналитический метод	0.1	-
109	429898.22	1245753.41	Аналитический метод	0.1	-
110	429878.76	1245725.42	Аналитический метод	0.1	-
111	429874.94	1245719.55	Аналитический метод	0.1	-
112	429927.31	1245721.44	Аналитический метод	0.1	-
113	430039.93	1245884.09	Аналитический метод	0.1	-
114	430150.20	1246042.61	Аналитический метод	0.1	-
115	430265.12	1246207.98	Аналитический метод	0.1	-
116	430370.85	1246361.25	Аналитический метод	0.1	-
117	430488.22	1246530.80	Аналитический метод	0.1	-
118	430602.08	1246696.28	Аналитический метод	0.1	-
119	430714.49	1246857.41	Аналитический метод	0.1	-
120	430817.79	1247006.57	Аналитический метод	0.1	-
121	430921.47	1247157.08	Аналитический метод	0.1	-
122	431029.13	1247312.79	Аналитический метод	0.1	-
123	431135.10	1247457.03	Аналитический метод	0.1	-
124	431249.97	1247614.60	Аналитический метод	0.1	-

125	431294.73	1247675.63	Аналитический метод	0.1	-
126	431373.82	1247783.44	Аналитический метод	0.1	-
127	431490.10	1247942.27	Аналитический метод	0.1	-
128	431606.35	1248100.93	Аналитический метод	0.1	-
129	431722.18	1248259.19	Аналитический метод	0.1	-
130	431788.82	1248350.42	Аналитический метод	0.1	-
131	431838.47	1248418.40	Аналитический метод	0.1	-
132	431965.25	1248591.63	Аналитический метод	0.1	-
133	432073.91	1248739.58	Аналитический метод	0.1	-
134	432049.24	1248859.54	Аналитический метод	0.1	-
135	432044.71	1248881.64	Аналитический метод	0.1	-
136	432025.80	1248973.95	Аналитический метод	0.1	-
137	432007.48	1249064.09	Аналитический метод	0.1	-
138	431967.89	1249260.02	Аналитический метод	0.1	-
139	431931.62	1249437.09	Аналитический метод	0.1	-
140	431983.42	1249607.45	Аналитический метод	0.1	-
141	432036.24	1249781.42	Аналитический метод	0.1	-
142	432094.96	1249973.28	Аналитический метод	0.1	-
143	432149.40	1250150.97	Аналитический метод	0.1	-
144	432200.61	1250320.18	Аналитический метод	0.1	-
145	432310.21	1250440.96	Аналитический метод	0.1	-
146	432422.72	1250563.26	Аналитический метод	0.1	-
147	432551.02	1250703.63	Аналитический метод	0.1	-
148	432687.21	1250852.23	Аналитический метод	0.1	-
149	432788.00	1250962.55	Аналитический метод	0.1	-
150	432961.26	1251022.57	Аналитический метод	0.1	-
151	433192.95	1251103.20	Аналитический метод	0.1	-
152	433367.44	1251163.77	Аналитический метод	0.1	-
153	433558.70	1251230.21	Аналитический метод	0.1	-
154	433729.70	1251290.11	Аналитический метод	0.1	-
155	433996.50	1251383.82	Аналитический метод	0.1	-
156	434077.10	1251414.13	Аналитический метод	0.1	-
157	434196.87	1251459.17	Аналитический метод	0.1	-
158	434357.74	1251517.12	Аналитический метод	0.1	-
159	434395.31	1251531.10	Аналитический метод	0.1	-
160	434398.98	1251532.46	Аналитический метод	0.1	-
161	434532.36	1251582.08	Аналитический метод	0.1	-
162	434671.30	1251633.66	Аналитический метод	0.1	-
163	434730.08	1251655.40	Аналитический метод	0.1	-
164	434737.13	1251658.00	Аналитический метод	0.1	-
165	434740.81	1251659.37	Аналитический метод	0.1	-
166	434743.86	1251660.49	Аналитический метод	0.1	-
167	434748.04	1251662.04	Аналитический метод	0.1	-
168	434763.70	1251667.83	Аналитический метод	0.1	-
169	434770.85	1251670.48	Аналитический метод	0.1	-
170	434774.04	1251671.66	Аналитический метод	0.1	-
171	434777.58	1251672.97	Аналитический метод	0.1	-
172	434784.97	1251675.70	Аналитический метод	0.1	-
173	434883.63	1251712.19	Аналитический метод	0.1	-
174	434900.40	1251721.42	Аналитический метод	0.1	-
175	434906.10	1251724.57	Аналитический метод	0.1	-
176	434921.49	1251733.04	Аналитический метод	0.1	-
177	434927.66	1251736.44	Аналитический метод	0.1	-
178	435025.28	1251790.19	Аналитический метод	0.1	-


179	435216.94	1251896.75	Аналитический метод	0.1	-
180	435410.66	1252003.91	Аналитический метод	0.1	-
181	435559.62	1252086.19	Аналитический метод	0.1	-
182	435753.64	1252193.52	Аналитический метод	0.1	-
183	435948.85	1252301.83	Аналитический метод	0.1	-
184	436112.62	1252392.78	Аналитический метод	0.1	-
185	436267.15	1252478.40	Аналитический метод	0.1	-
186	436448.60	1252579.30	Аналитический метод	0.1	-
187	436616.47	1252672.12	Аналитический метод	0.1	-
26	436763.24	1252753.49	Аналитический метод	0.1	-
188	429853.00	1245718.77	Аналитический метод	0.1	-
189	429874.19	1245752.55	Аналитический метод	0.1	-
190	429826.18	1245750.82	Аналитический метод	0.1	-
191	429670.07	1245744.69	Аналитический метод	0.1	-
192	429493.72	1245737.89	Аналитический метод	0.1	-
193	429333.92	1245731.57	Аналитический метод	0.1	-
194	429154.49	1245723.77	Аналитический метод	0.1	-
195	428995.11	1245650.22	Аналитический метод	0.1	-
196	428843.33	1245579.47	Аналитический метод	0.1	-
197	428673.56	1245501.77	Аналитический метод	0.1	-
198	428660.73	1245495.83	Аналитический метод	0.1	-
199	428625.92	1245479.71	Аналитический метод	0.1	-
200	428473.87	1245409.28	Аналитический метод	0.1	-
201	428304.28	1245331.46	Аналитический метод	0.1	-
202	428133.47	1245252.31	Аналитический метод	0.1	-
203	427953.65	1245168.95	Аналитический метод	0.1	-
204	427764.13	1245081.28	Аналитический метод	0.1	-
205	427596.27	1245003.58	Аналитический метод	0.1	-
206	427439.53	1244931.27	Аналитический метод	0.1	-
207	427259.28	1244847.78	Аналитический метод	0.1	-
208	427062.02	1244758.33	Аналитический метод	0.1	-
209	426885.58	1244675.14	Аналитический метод	0.1	-
210	426865.27	1244665.82	Аналитический метод	0.1	-
211	426862.69	1244664.64	Аналитический метод	0.1	-
212	426697.23	1244588.78	Аналитический метод	0.1	-
213	426503.26	1244499.46	Аналитический метод	0.1	-
214	426319.45	1244414.92	Аналитический метод	0.1	-
215	426158.68	1244396.17	Аналитический метод	0.1	-
216	425969.34	1244374.72	Аналитический метод	0.1	-
217	425786.37	1244353.33	Аналитический метод	0.1	-
218	425600.29	1244332.55	Аналитический метод	0.1	-
219	425440.50	1244313.87	Аналитический метод	0.1	-
220	425424.50	1244312.00	Аналитический метод	0.1	-
221	425274.37	1244294.72	Аналитический метод	0.1	-
222	425187.88	1244074.11	Аналитический метод	0.1	-
223	425105.14	1243867.09	Аналитический метод	0.1	-
224	425023.08	1243657.36	Аналитический метод	0.1	-
225	424939.09	1243442.59	Аналитический метод	0.1	-
226	424877.00	1243284.00	Аналитический метод	0.1	-
227	424860.41	1243241.62	Аналитический метод	0.1	-
228	424775.07	1243023.99	Аналитический метод	0.1	-
229	424771.06	1243022.58	Аналитический метод	0.1	-
230	424771.15	1243019.44	Аналитический метод	0.1	-

231	424771.15	1243019.44	Аналитический метод	0.1	-
232	424771.95	1242991.86	Аналитический метод	0.1	-
233	424771.95	1242991.10	Аналитический метод	0.1	-
234	424771.97	1242991.11	Аналитический метод	0.1	-
235	424772.03	1242987.96	Аналитический метод	0.1	-
236	424800.26	1242997.85	Аналитический метод	0.1	-
237	424891.13	1243229.59	Аналитический метод	0.1	-
238	424904.73	1243264.32	Аналитический метод	0.1	-
239	424969.82	1243430.57	Аналитический метод	0.1	-
240	425053.81	1243645.34	Аналитический метод	0.1	-
241	425135.82	1243854.96	Аналитический метод	0.1	-
242	425218.56	1244061.97	Аналитический метод	0.1	-
243	425297.85	1244264.21	Аналитический метод	0.1	-
244	425428.31	1244279.22	Аналитический метод	0.1	-
245	425476.43	1244284.84	Аналитический метод	0.1	-
246	425604.03	1244299.76	Аналитический метод	0.1	-
247	425790.11	1244320.54	Аналитический метод	0.1	-
248	425973.11	1244341.93	Аналитический метод	0.1	-
249	426162.45	1244363.38	Аналитический метод	0.1	-
250	426328.48	1244382.75	Аналитический метод	0.1	-
251	426517.05	1244469.48	Аналитический метод	0.1	-
252	426706.08	1244556.53	Аналитический метод	0.1	-
253	426711.01	1244558.79	Аналитический метод	0.1	-
254	426716.90	1244561.50	Аналитический метод	0.1	-
255	426899.49	1244645.21	Аналитический метод	0.1	-
256	427075.87	1244728.37	Аналитический метод	0.1	-
257	427273.03	1244817.78	Аналитический метод	0.1	-
258	427453.37	1244901.31	Аналитический метод	0.1	-
259	427610.11	1244973.62	Аналитический метод	0.1	-
260	427777.98	1245051.33	Аналитический метод	0.1	-
261	427967.51	1245139.00	Аналитический метод	0.1	-
262	428147.35	1245222.37	Аналитический метод	0.1	-
263	428318.09	1245301.49	Аналитический метод	0.1	-
264	428487.69	1245379.32	Аналитический метод	0.1	-
265	428645.97	1245452.63	Аналитический метод	0.1	-
266	428677.73	1245467.34	Аналитический метод	0.1	-
267	428687.36	1245471.80	Аналитический метод	0.1	-
268	428857.17	1245549.51	Аналитический метод	0.1	-
269	429009.00	1245620.28	Аналитический метод	0.1	-
270	429162.42	1245691.08	Аналитический метод	0.1	-
271	429335.28	1245698.60	Аналитический метод	0.1	-
272	429495.01	1245704.92	Аналитический метод	0.1	-
273	429671.35	1245711.72	Аналитический метод	0.1	-
274	429827.43	1245717.85	Аналитический метод	0.1	-
188	429853.00	1245718.77	Аналитический метод	0.1	-

3. Сведения о характерных точках части (частей) границы объекта


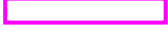


Обозначение характерных точек части границы	Координаты, м		Метод определения координат характерной точки	Средняя квадратическая погрешность положения характерной точки (Mt), м	Описание обозначения точки на местности (при наличии)
	X	Y			
1	2	3	4	5	6

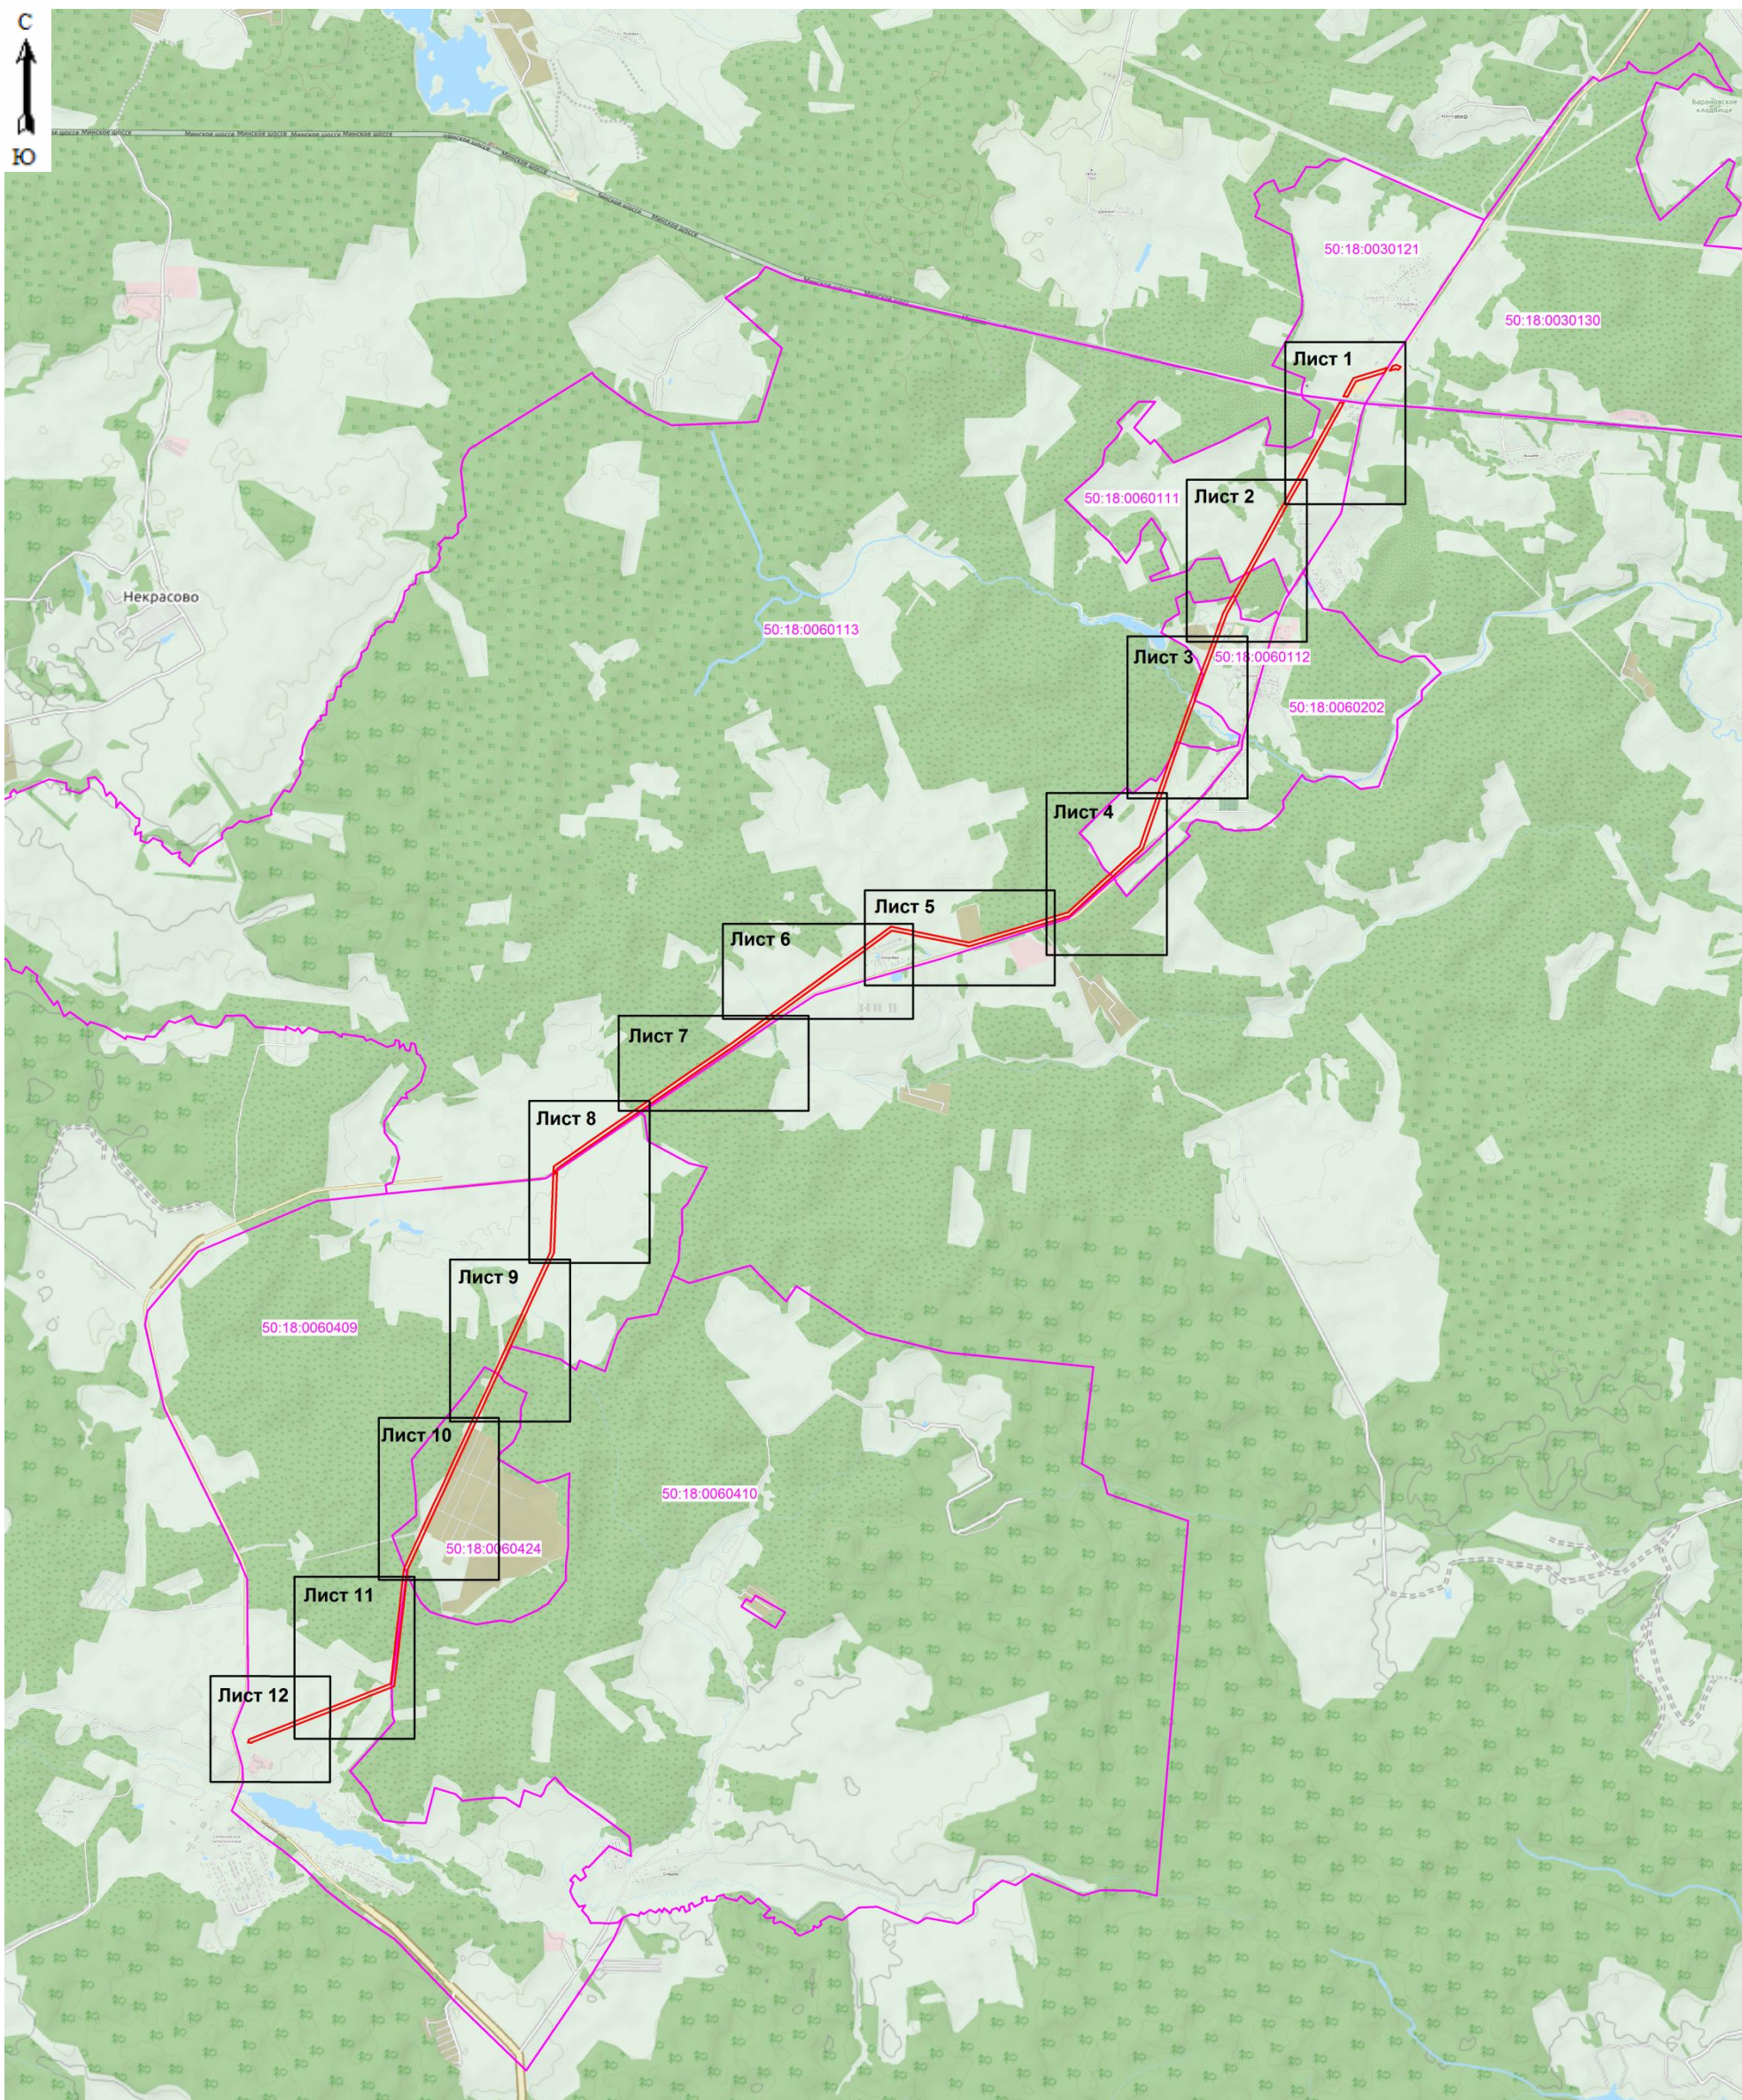Схема расположения границ публичного сервитута
Обзорная схема



Масштаб 1: 60000

Используемые условные знаки и обозначения:

-  - граница зоны публичного сервитута
-  - граница кадастрового квартала
-  - номер кадастрового квартала
-  - место расположения объекта для которого устанавливается публичный сервитут

Кадастровый инженер Курчак Е.В. Дата 25.01.2021 г.
Место для оттиска печатной формы, составленного графического описание




Схема расположения границ публичного сервитута



Масштаб 1: 5000


Используемые условные знаки и обозначения:

- 1 - поворотная точка границы публичного сервитута
- граница зоны публичного сервитута
- граница кадастрового квартала
- граница земельного участка, имеющиеся в ЕГРН сведения о которой достаточны для определения ее местоположения
- 50:18:0060111 - номер кадастрового квартала
- 50:18:0060111:95 - кадастровый номер земельного участка
- местоположение объекта, для которого устанавливается публичный сервитут

Кадастровый инженер  Хурчак Е.В. Дата 25.01.2021 г.


Схема расположения границ публичного сервитута

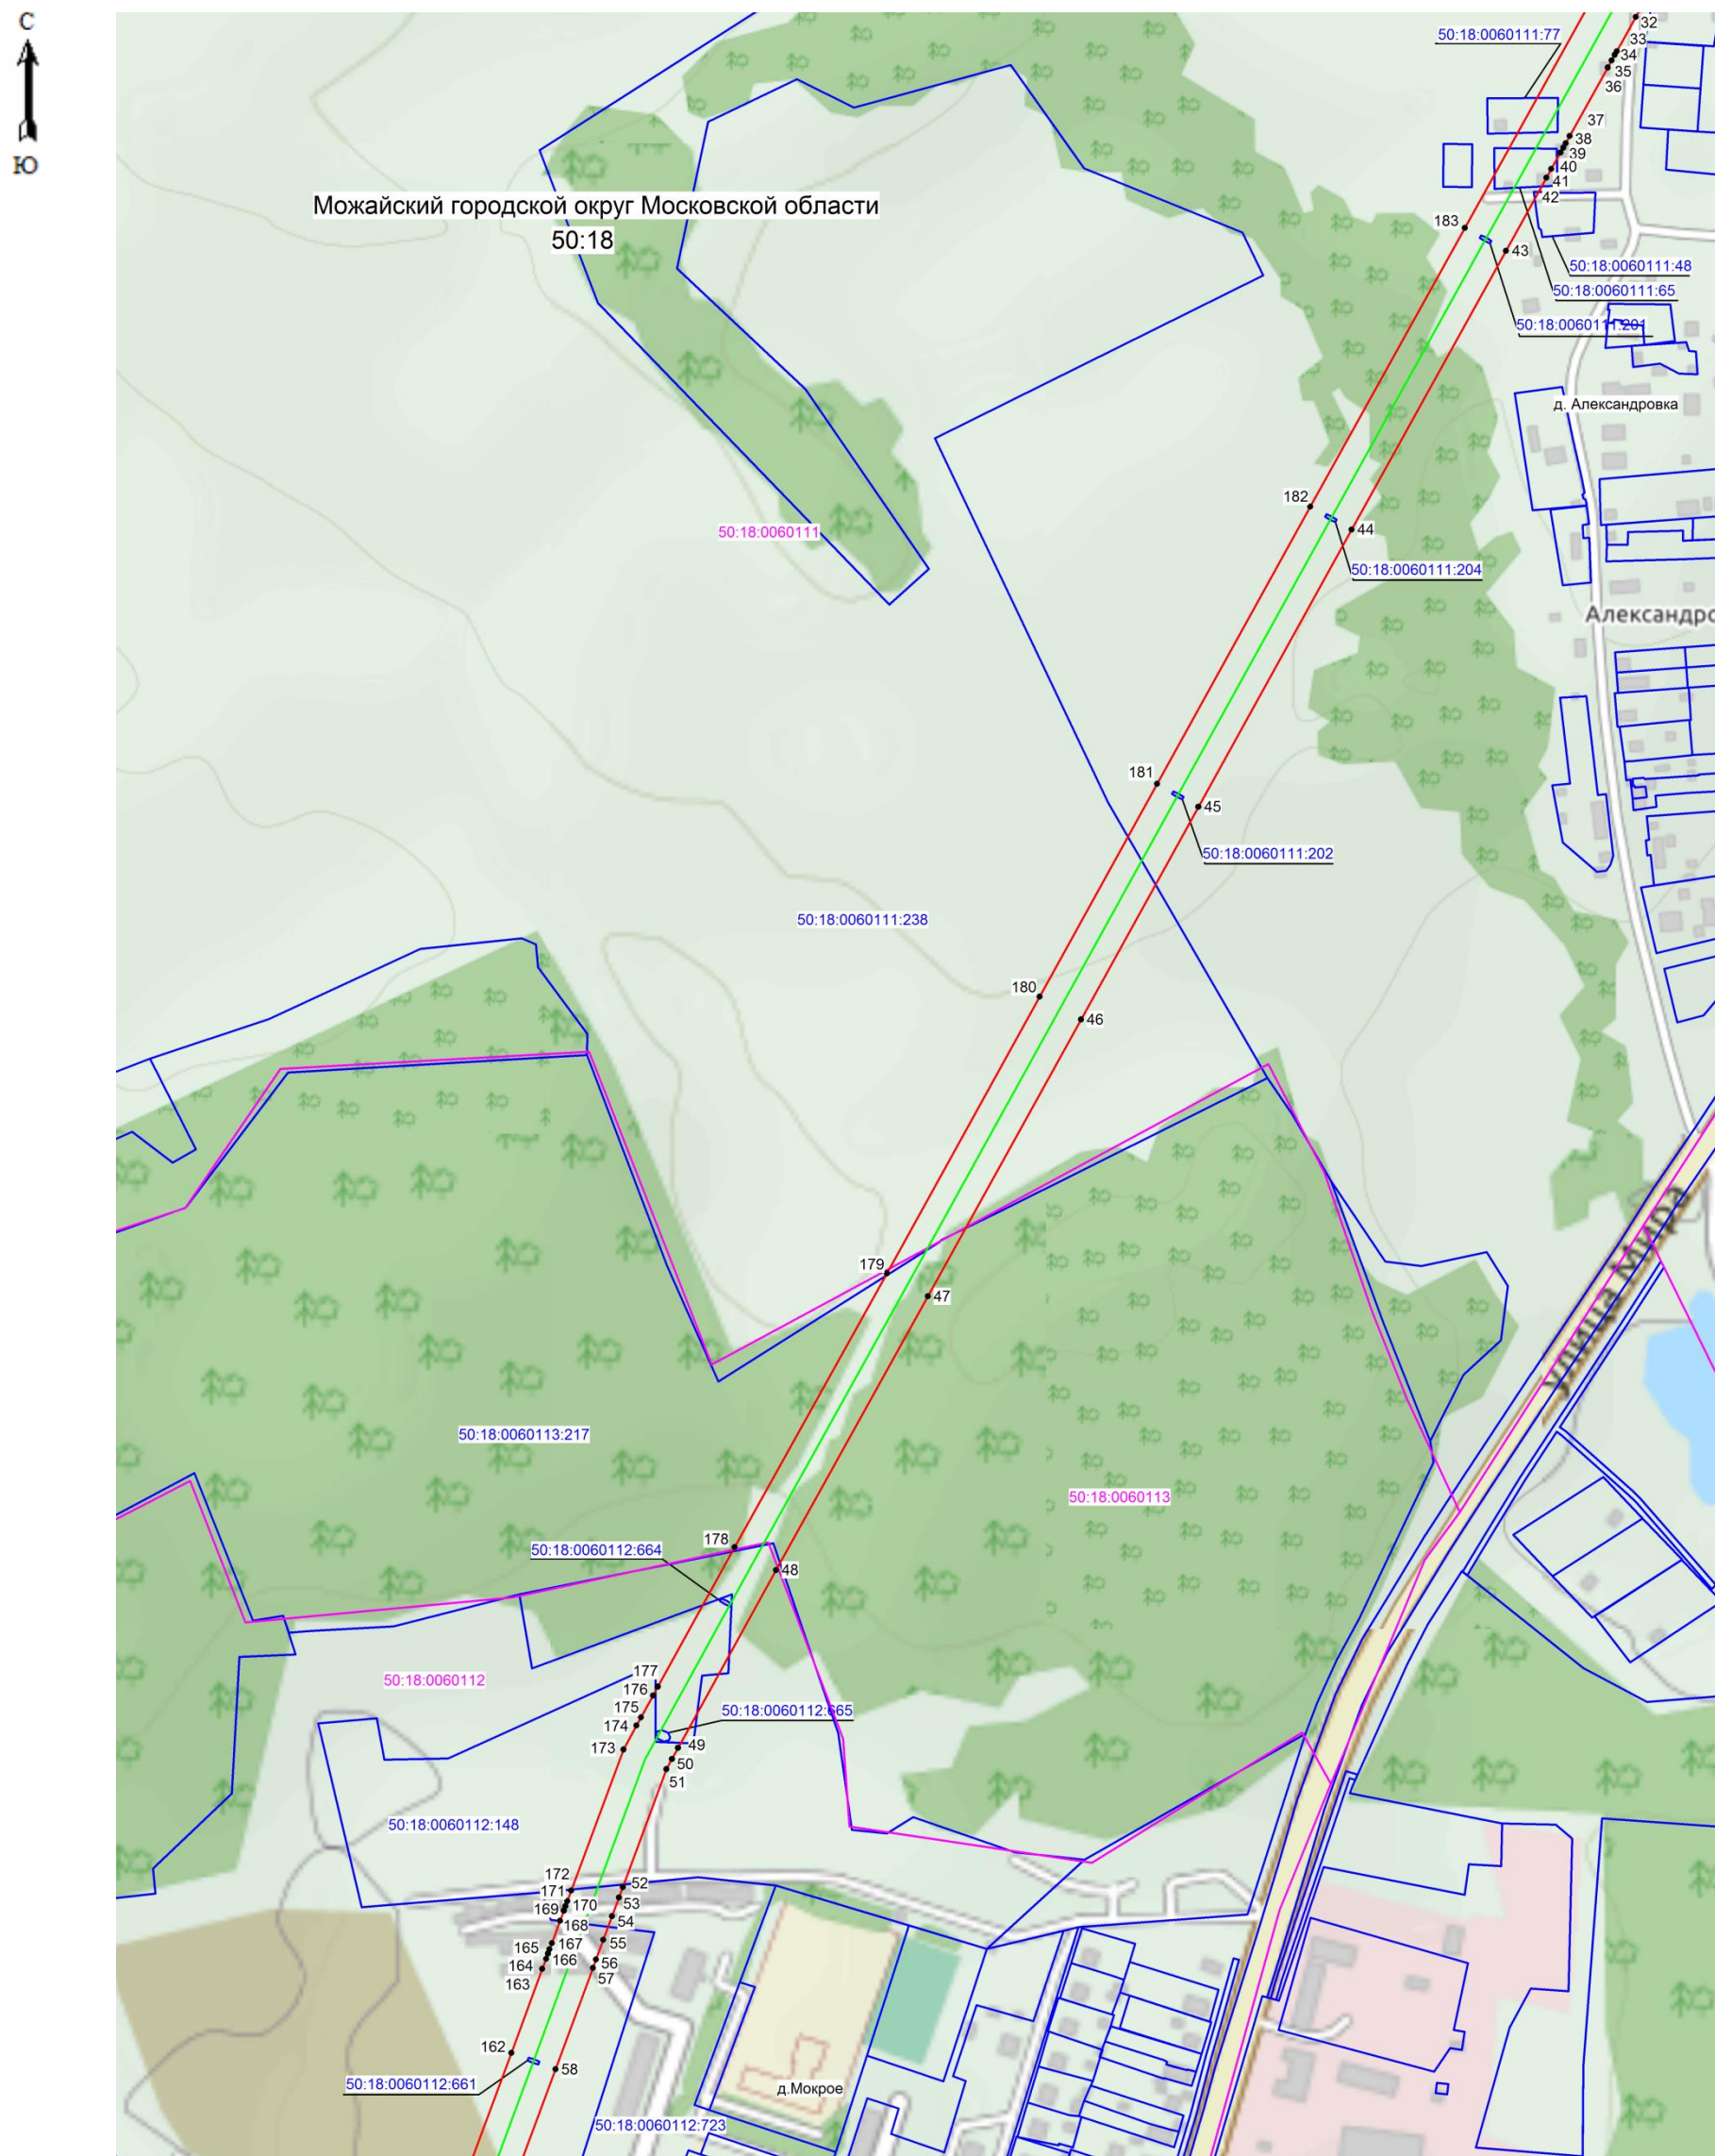

Масштаб 1: 5000


Используемые условные знаки и обозначения:

- 50 - поворотная точка границы публичного сервитута
- граница зоны публичного сервитута
- граница кадастрового квартала
- граница земельного участка, имеющиеся в ЕГРН сведения о которой достаточны для определения ее местоположения
- 50:18:0060111 - номер кадастрового квартала
- 50:18:0060111:48 - кадастровый номер земельного участка
- местоположение объекта, для которого устанавливается публичный сервитут

Кадастровый инженер  Хурчак Е.В. Дата 25.01.2021 г.

Место для отрисовки плана, л. 36 от 13.01.2021 г. графическое описание

Схема расположения границ публичного сервитута

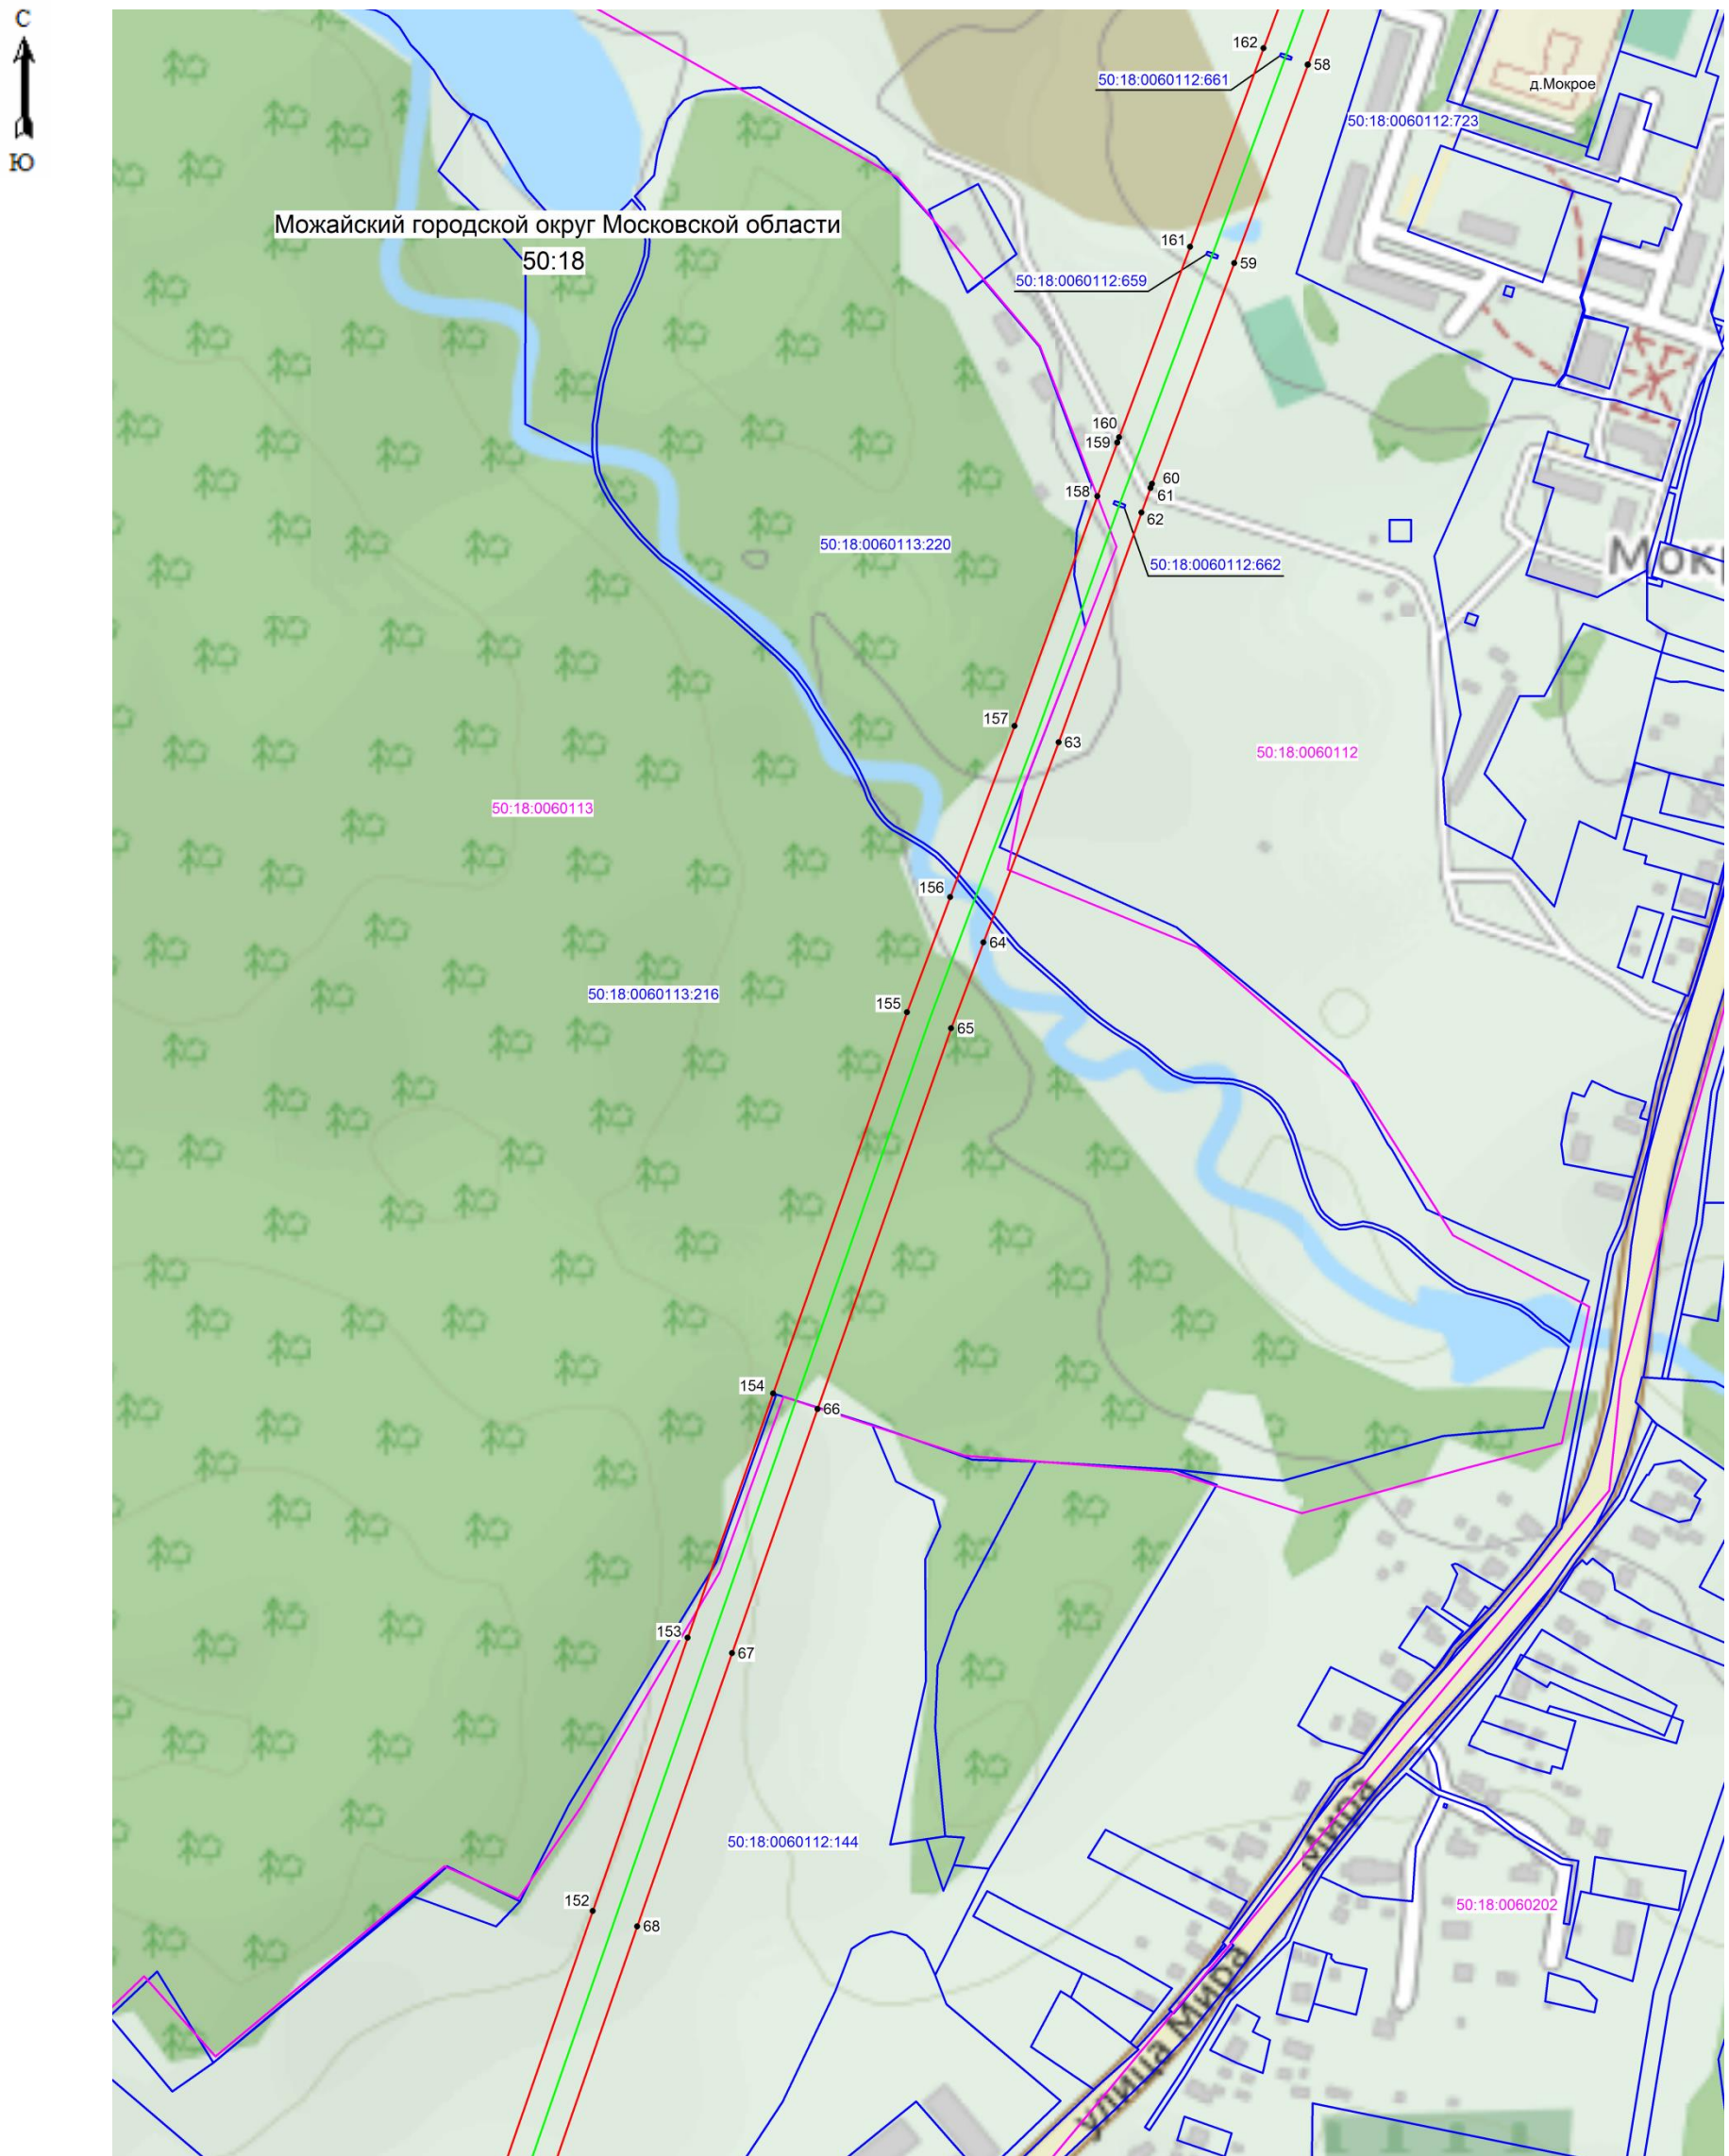


Масштаб 1: 5000

Используемые условные знаки и обозначения:

- 67 - поворотная точка границы публичного сервитута
- граница зоны публичного сервитута
- граница кадастрового квартала
- граница земельного участка, имеющиеся в ЕГРН сведения о которой достаточны для определения ее местоположения
- 50:18:0060112 - номер кадастрового квартала
- 50:18:0060112:144 - кадастровый номер земельного участка
- место сложения сервитута, для которого устанавливается публичный сервитут

Кадастровый инженер  Хурчак Е.В. Дата 25.01.2021 г.
 Место для отрисовки плана, л. 336-104, составленного в соответствии с этим графическим описанием

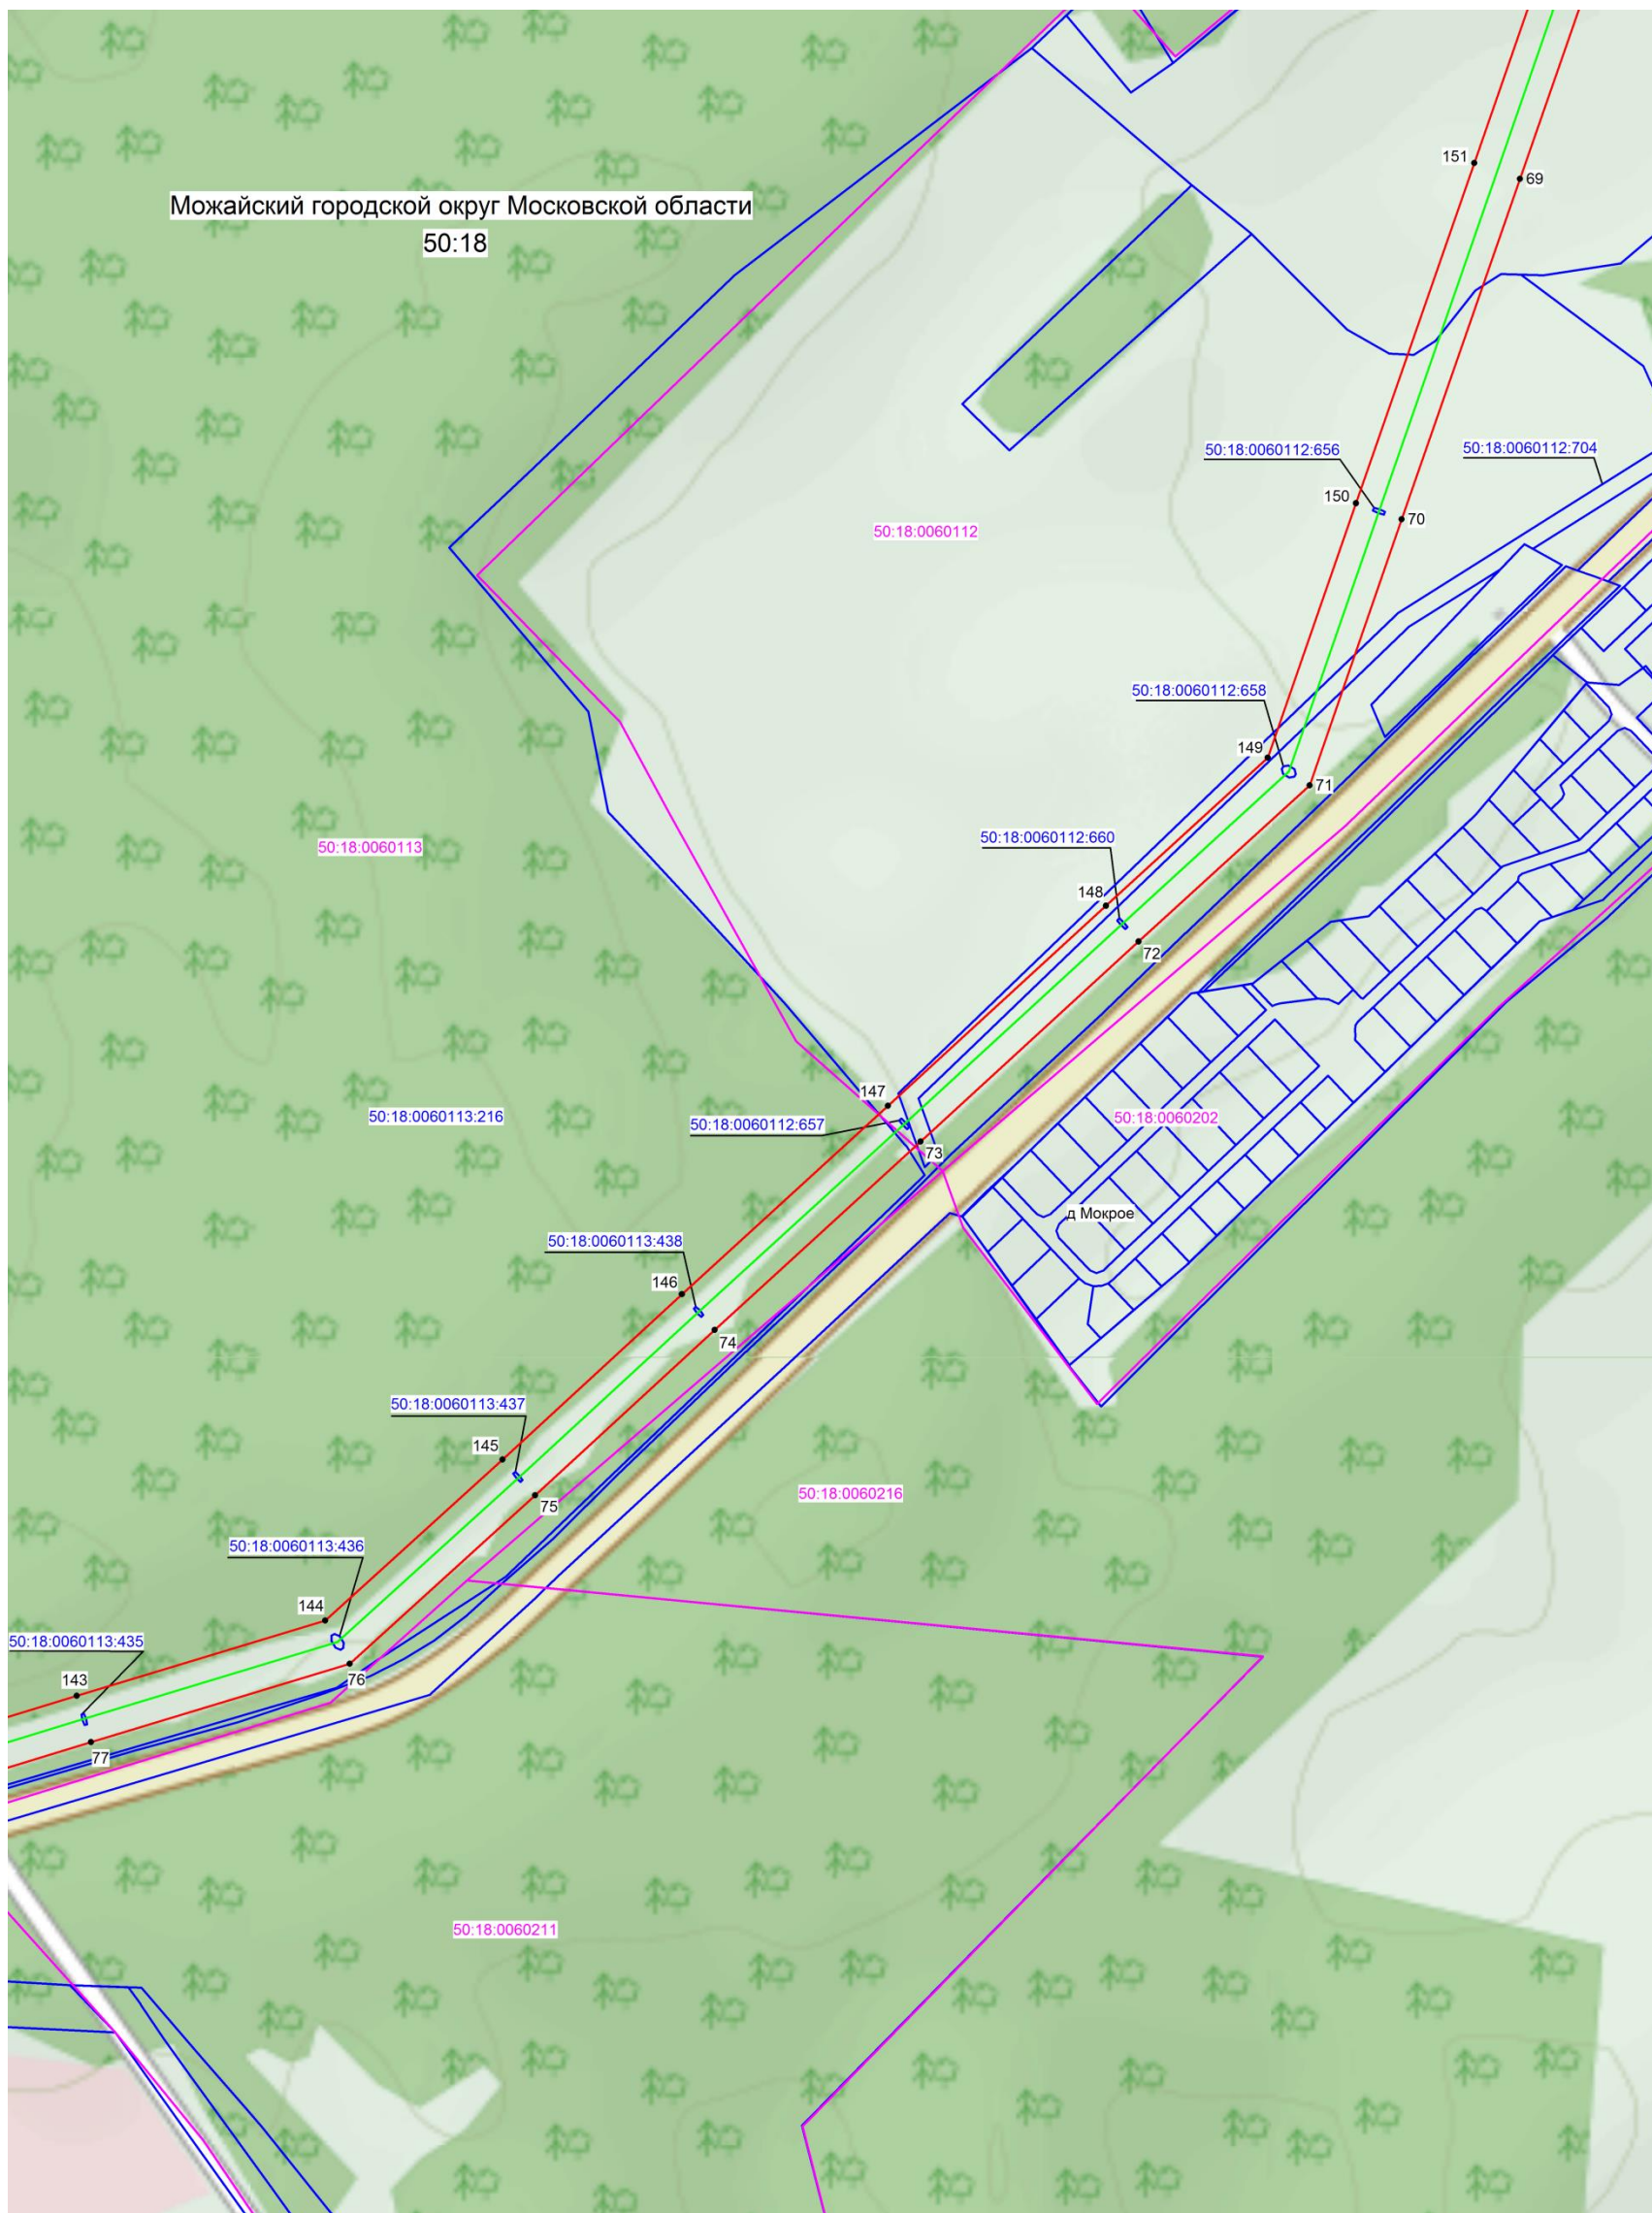

Масштаб 1: 5000


Используемые условные знаки и обозначения:

- 77 - поворотная точка границы публичного сервитута
- ▭ (красная линия) - граница зоны публичного сервитута
- ▭ (розовая линия) - граница кадастрового квартала
- ▭ (синяя линия) - граница земельного участка, имеющиеся в ЕГРН сведения о которой достаточны для определения ее местоположения
- 50:18:0060113 - номер кадастрового квартала
- 50:18:0060113:216 - кадастровый номер земельного участка
- (зеленая линия) - место расположения сервитута, для которого устанавливается публичный сервитут

Кадастровый инженер Хурчак Е.В. Дата 25.01.2021 г.
 Место для отпечатка печати и подписи графического описание



Схема расположения границ публичного сервитута

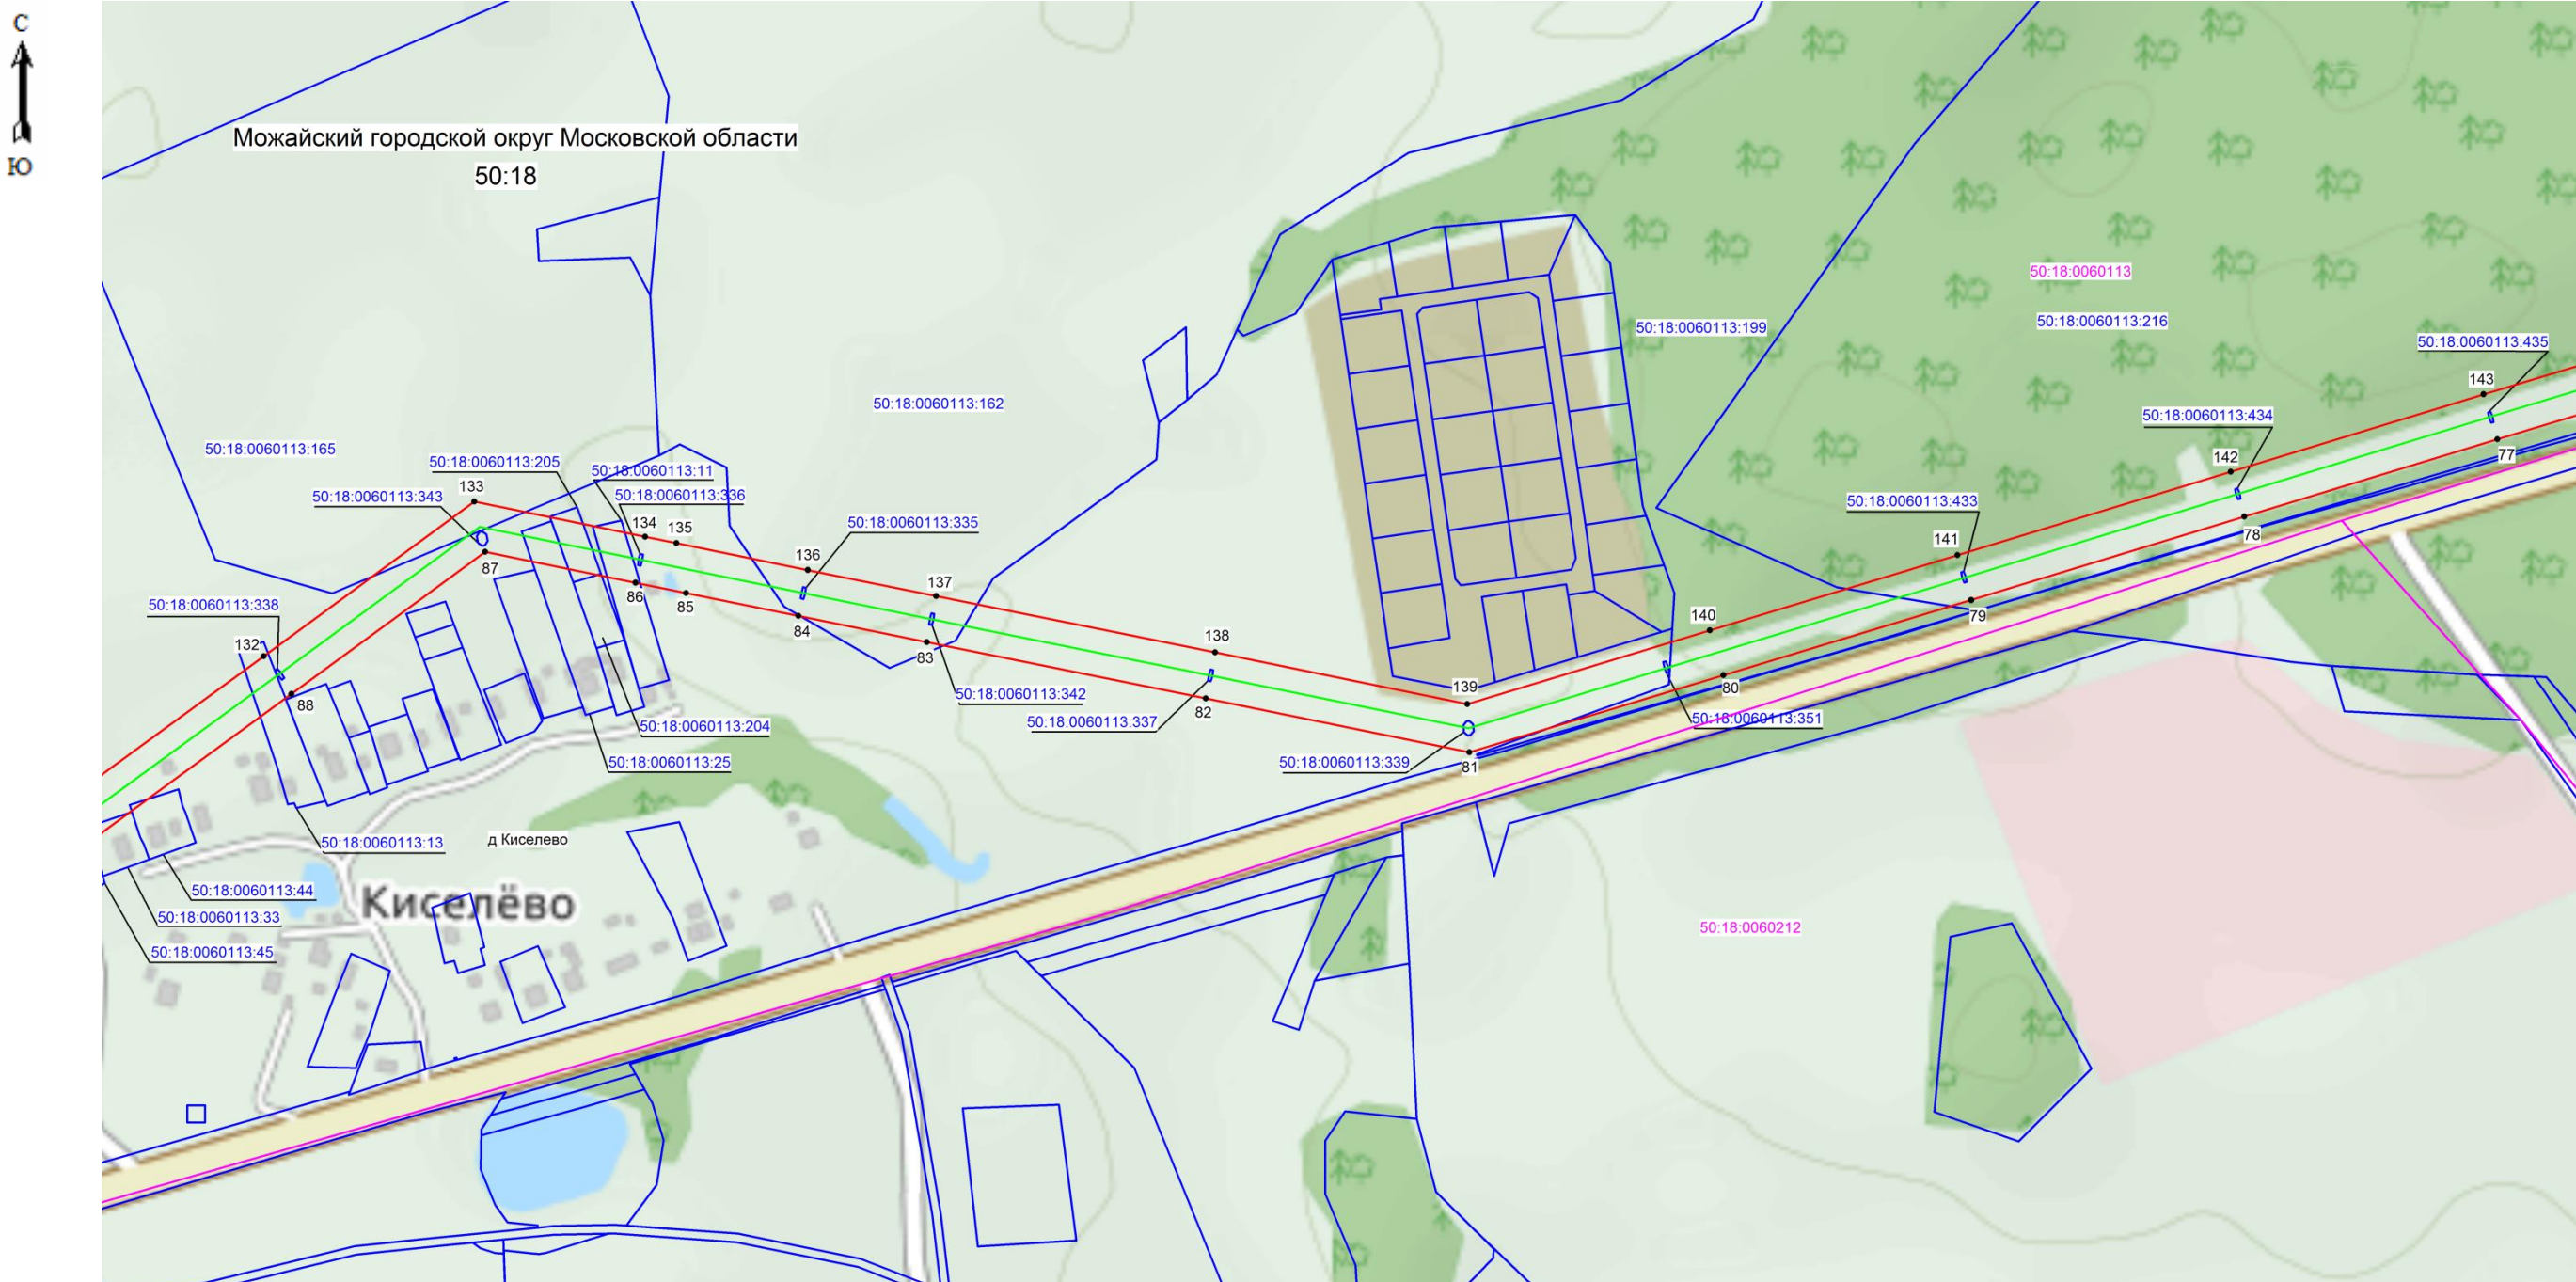

Масштаб 1: 5000


Используемые условные знаки и обозначения:

- 83** - поворотная точка границы публичного сервитута
- граница зоны публичного сервитута
- граница кадастрового квартала
- граница земельного участка, имеющиеся в ЕГРН сведения о которой достаточны для определения ее местоположения
- 50:18:0060113 - номер кадастрового квартала
- 50:18:0060113:25 - кадастровый номер земельного участка
- местоположение объекта, для которого устанавливается публичный сервитут

Кадастровый инженер *Курчак Е.В.* Дата 25.01.2021 г.
 Место для оттиска не заполняется в случае, если имеется текстовое графическое описание



Схема расположения границ публичного сервитута

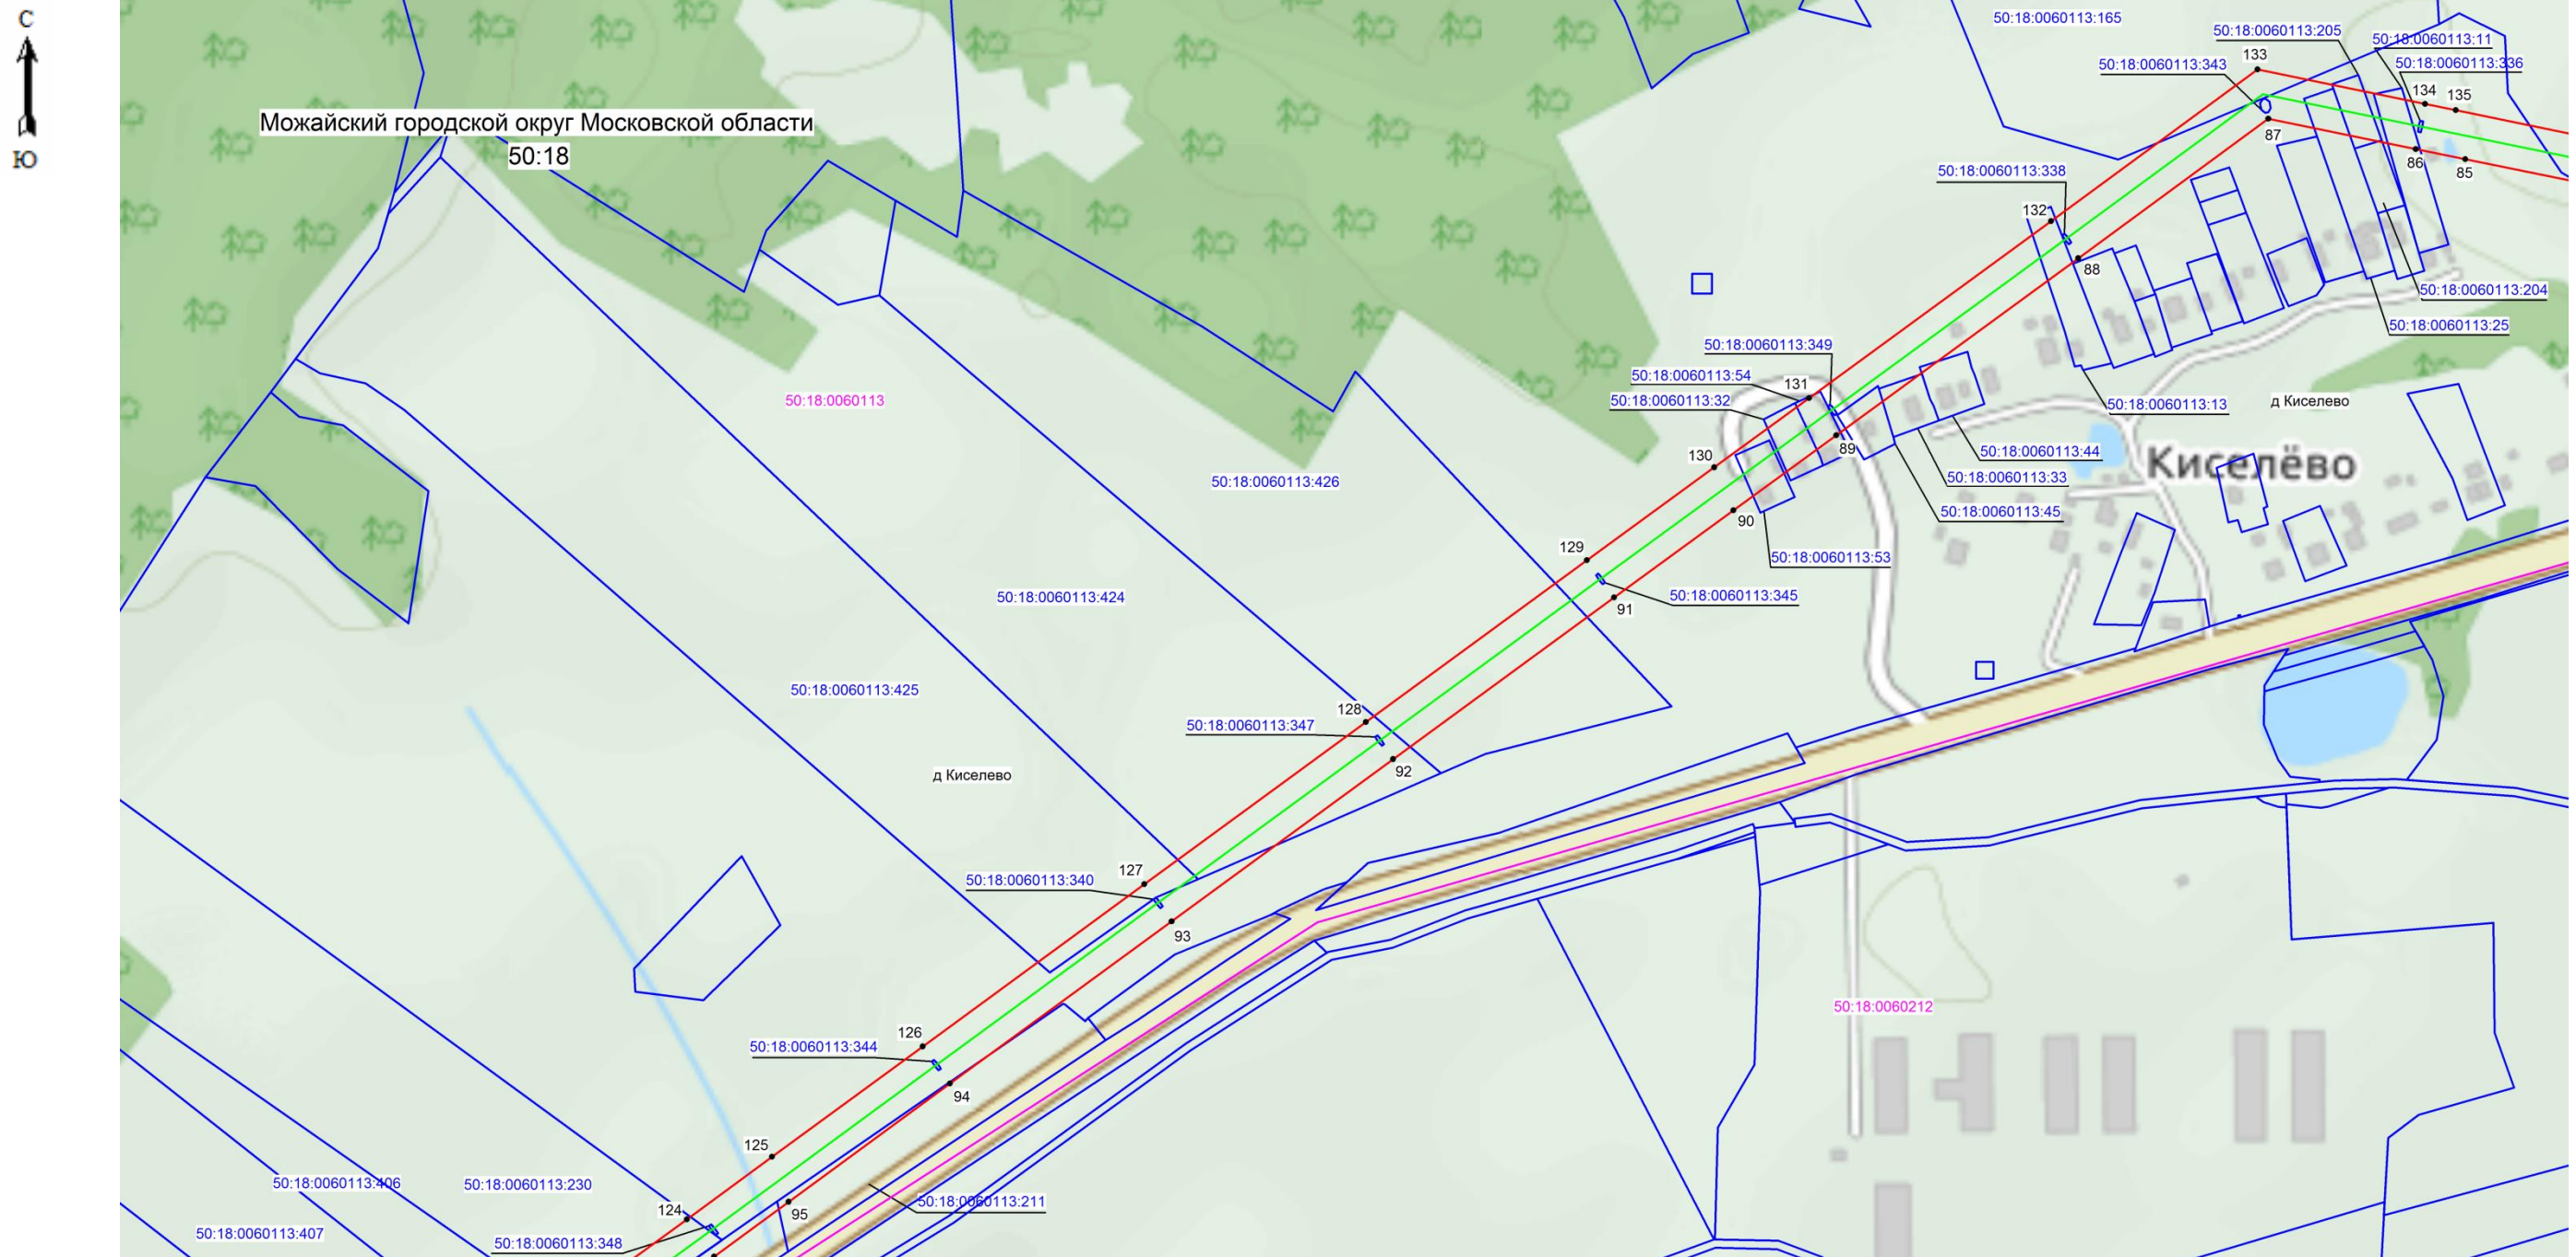

Масштаб 1: 5000


Используемые условные знаки и обозначения:

- 93 - поворотная точка границы публичного сервитута
- (красная линия) - граница зоны публичного сервитута
- (розовая линия) - граница кадастрового квартала
- (синяя линия) - граница земельного участка, имеющиеся в ЕГРН сведения о которой достаточны для определения ее местоположения
- 50:18:0060113 - номер кадастрового квартала
- 50:18:0060113:45 - кадастровый номер земельного участка
- (зеленая линия) - местоположение оси, для которого устанавливается публичный сервитут

Кадастровый инженер Курчак Е.В. Дата 25.01.2021 г.
Место для оттиска не предусмотрено



Схема расположения границ публичного сервитута

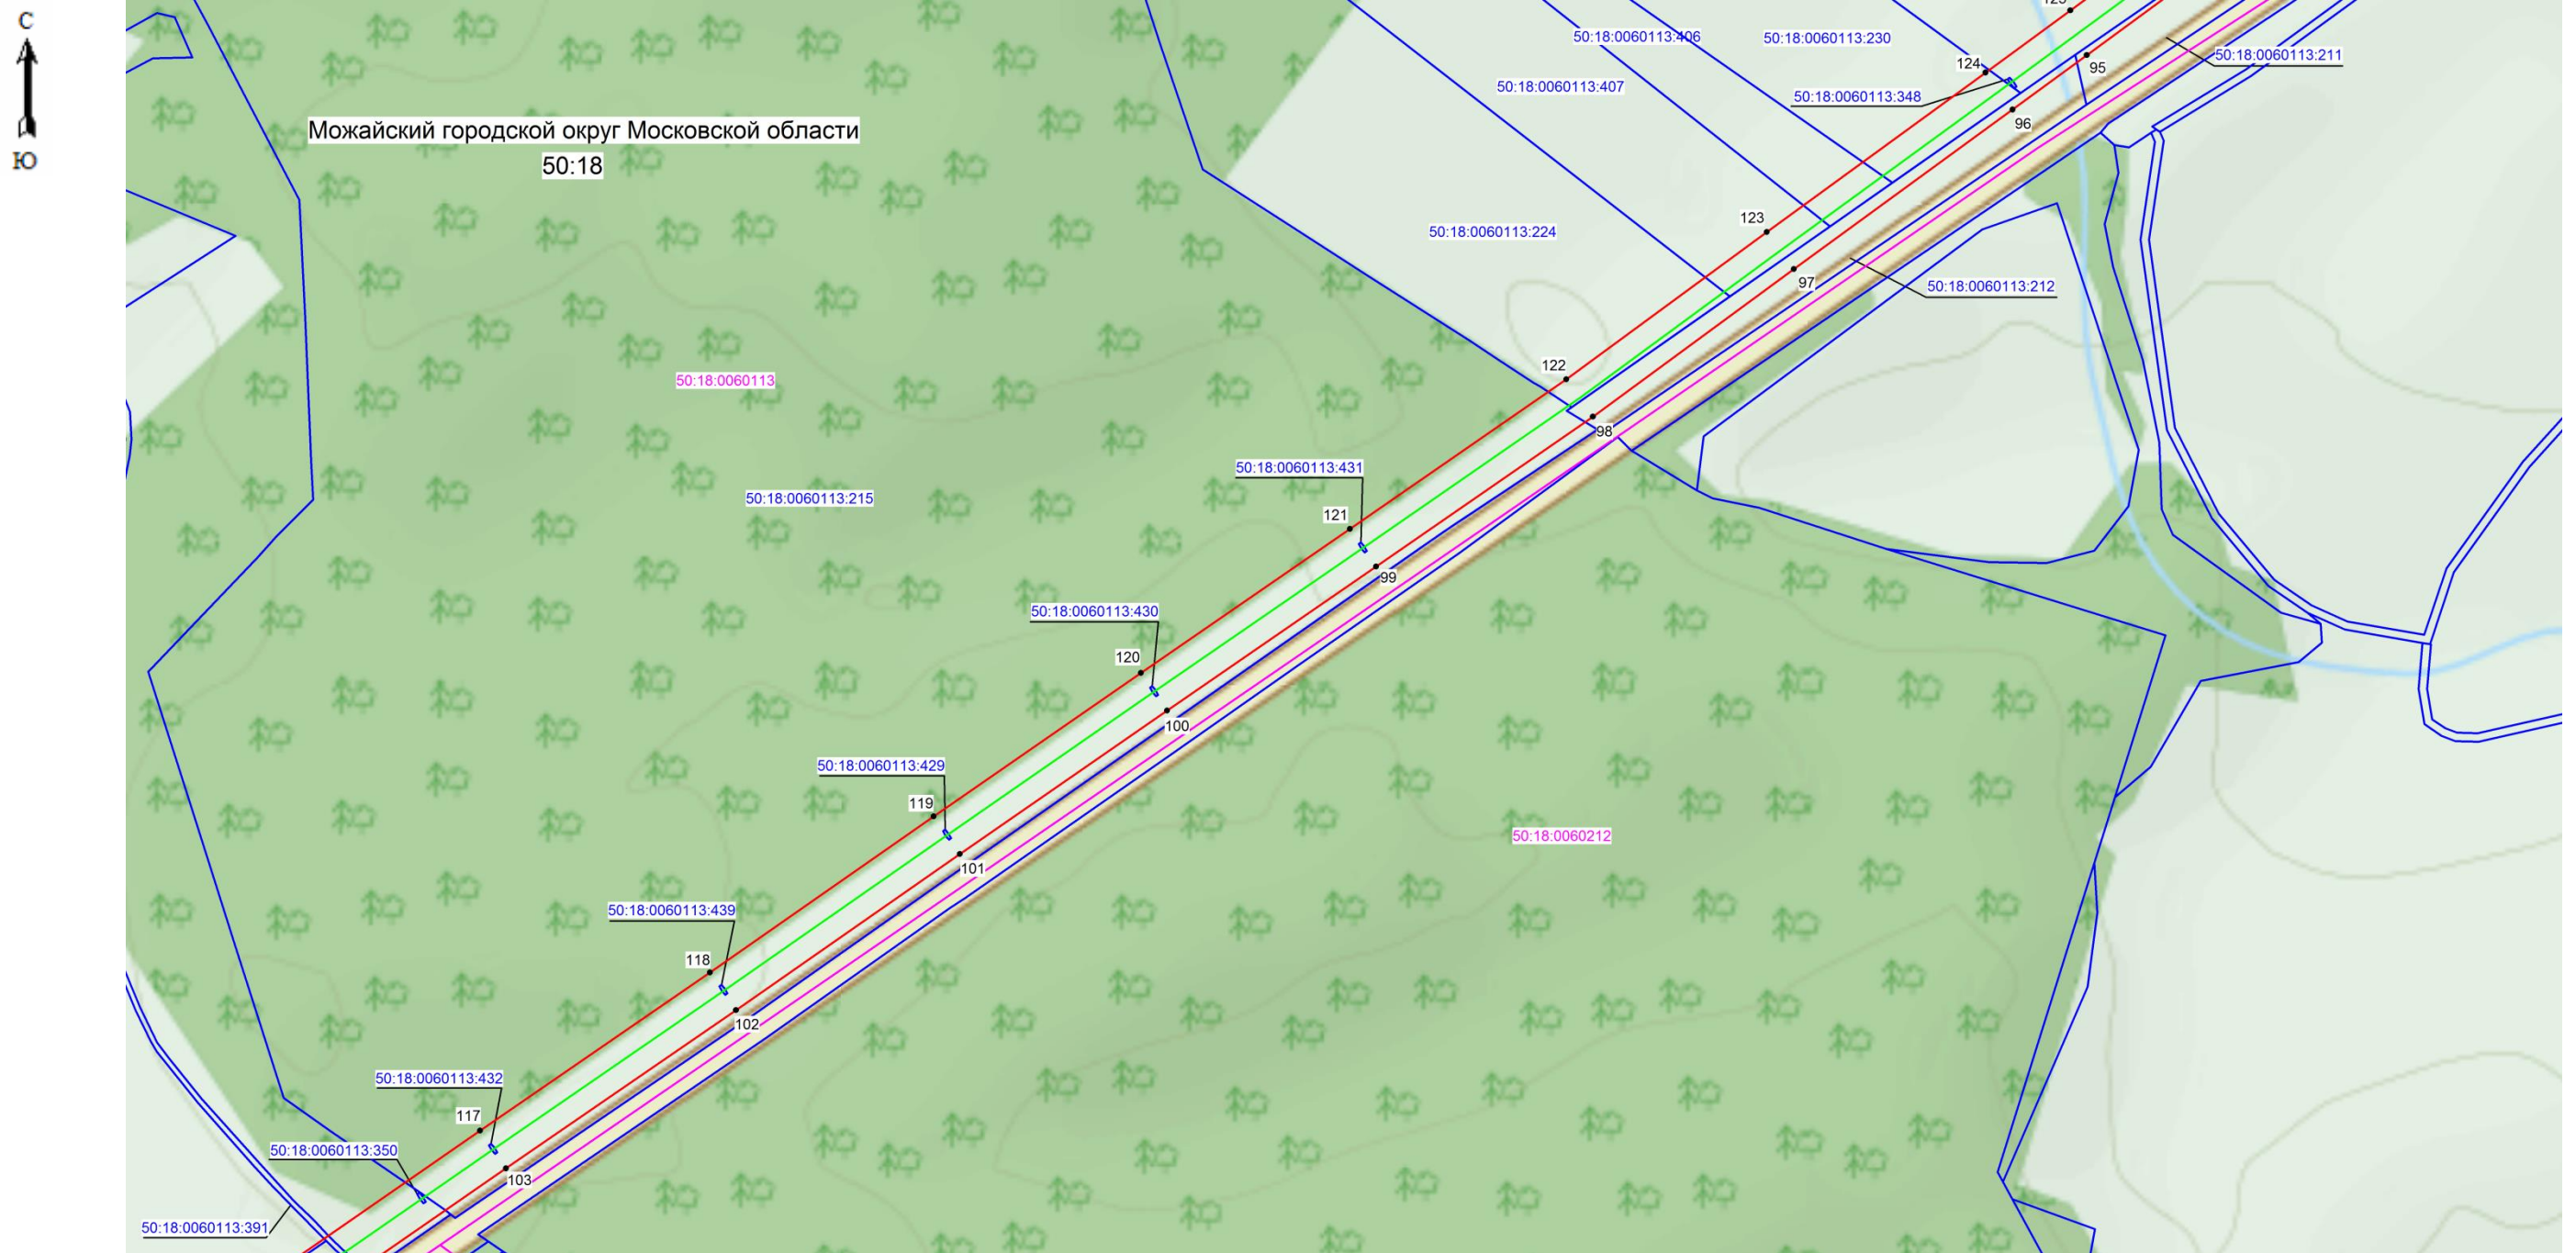


Масштаб 1: 5000

Используемые условные знаки и обозначения:

- 99 - поворотная точка границы публичного сервитута
- ▭ (красная линия) - граница зоны публичного сервитута
- ▭ (розовая линия) - граница кадастрового квартала
- ▭ (синяя линия) - граница земельного участка, имеющиеся в ЕГРН сведения о которой достаточны для определения ее местоположения
- 50:18:0060113 - номер кадастрового квартала
- 50:18:0060113:430 - кадастровый номер земельного участка
- (зеленая линия) - местоположение объекта, для которого устанавливается публичный сервитут

Кадастровый инженер Курчак Е.В. Дата 25.01.2021 г.
Место для оттиска не предусмотрено



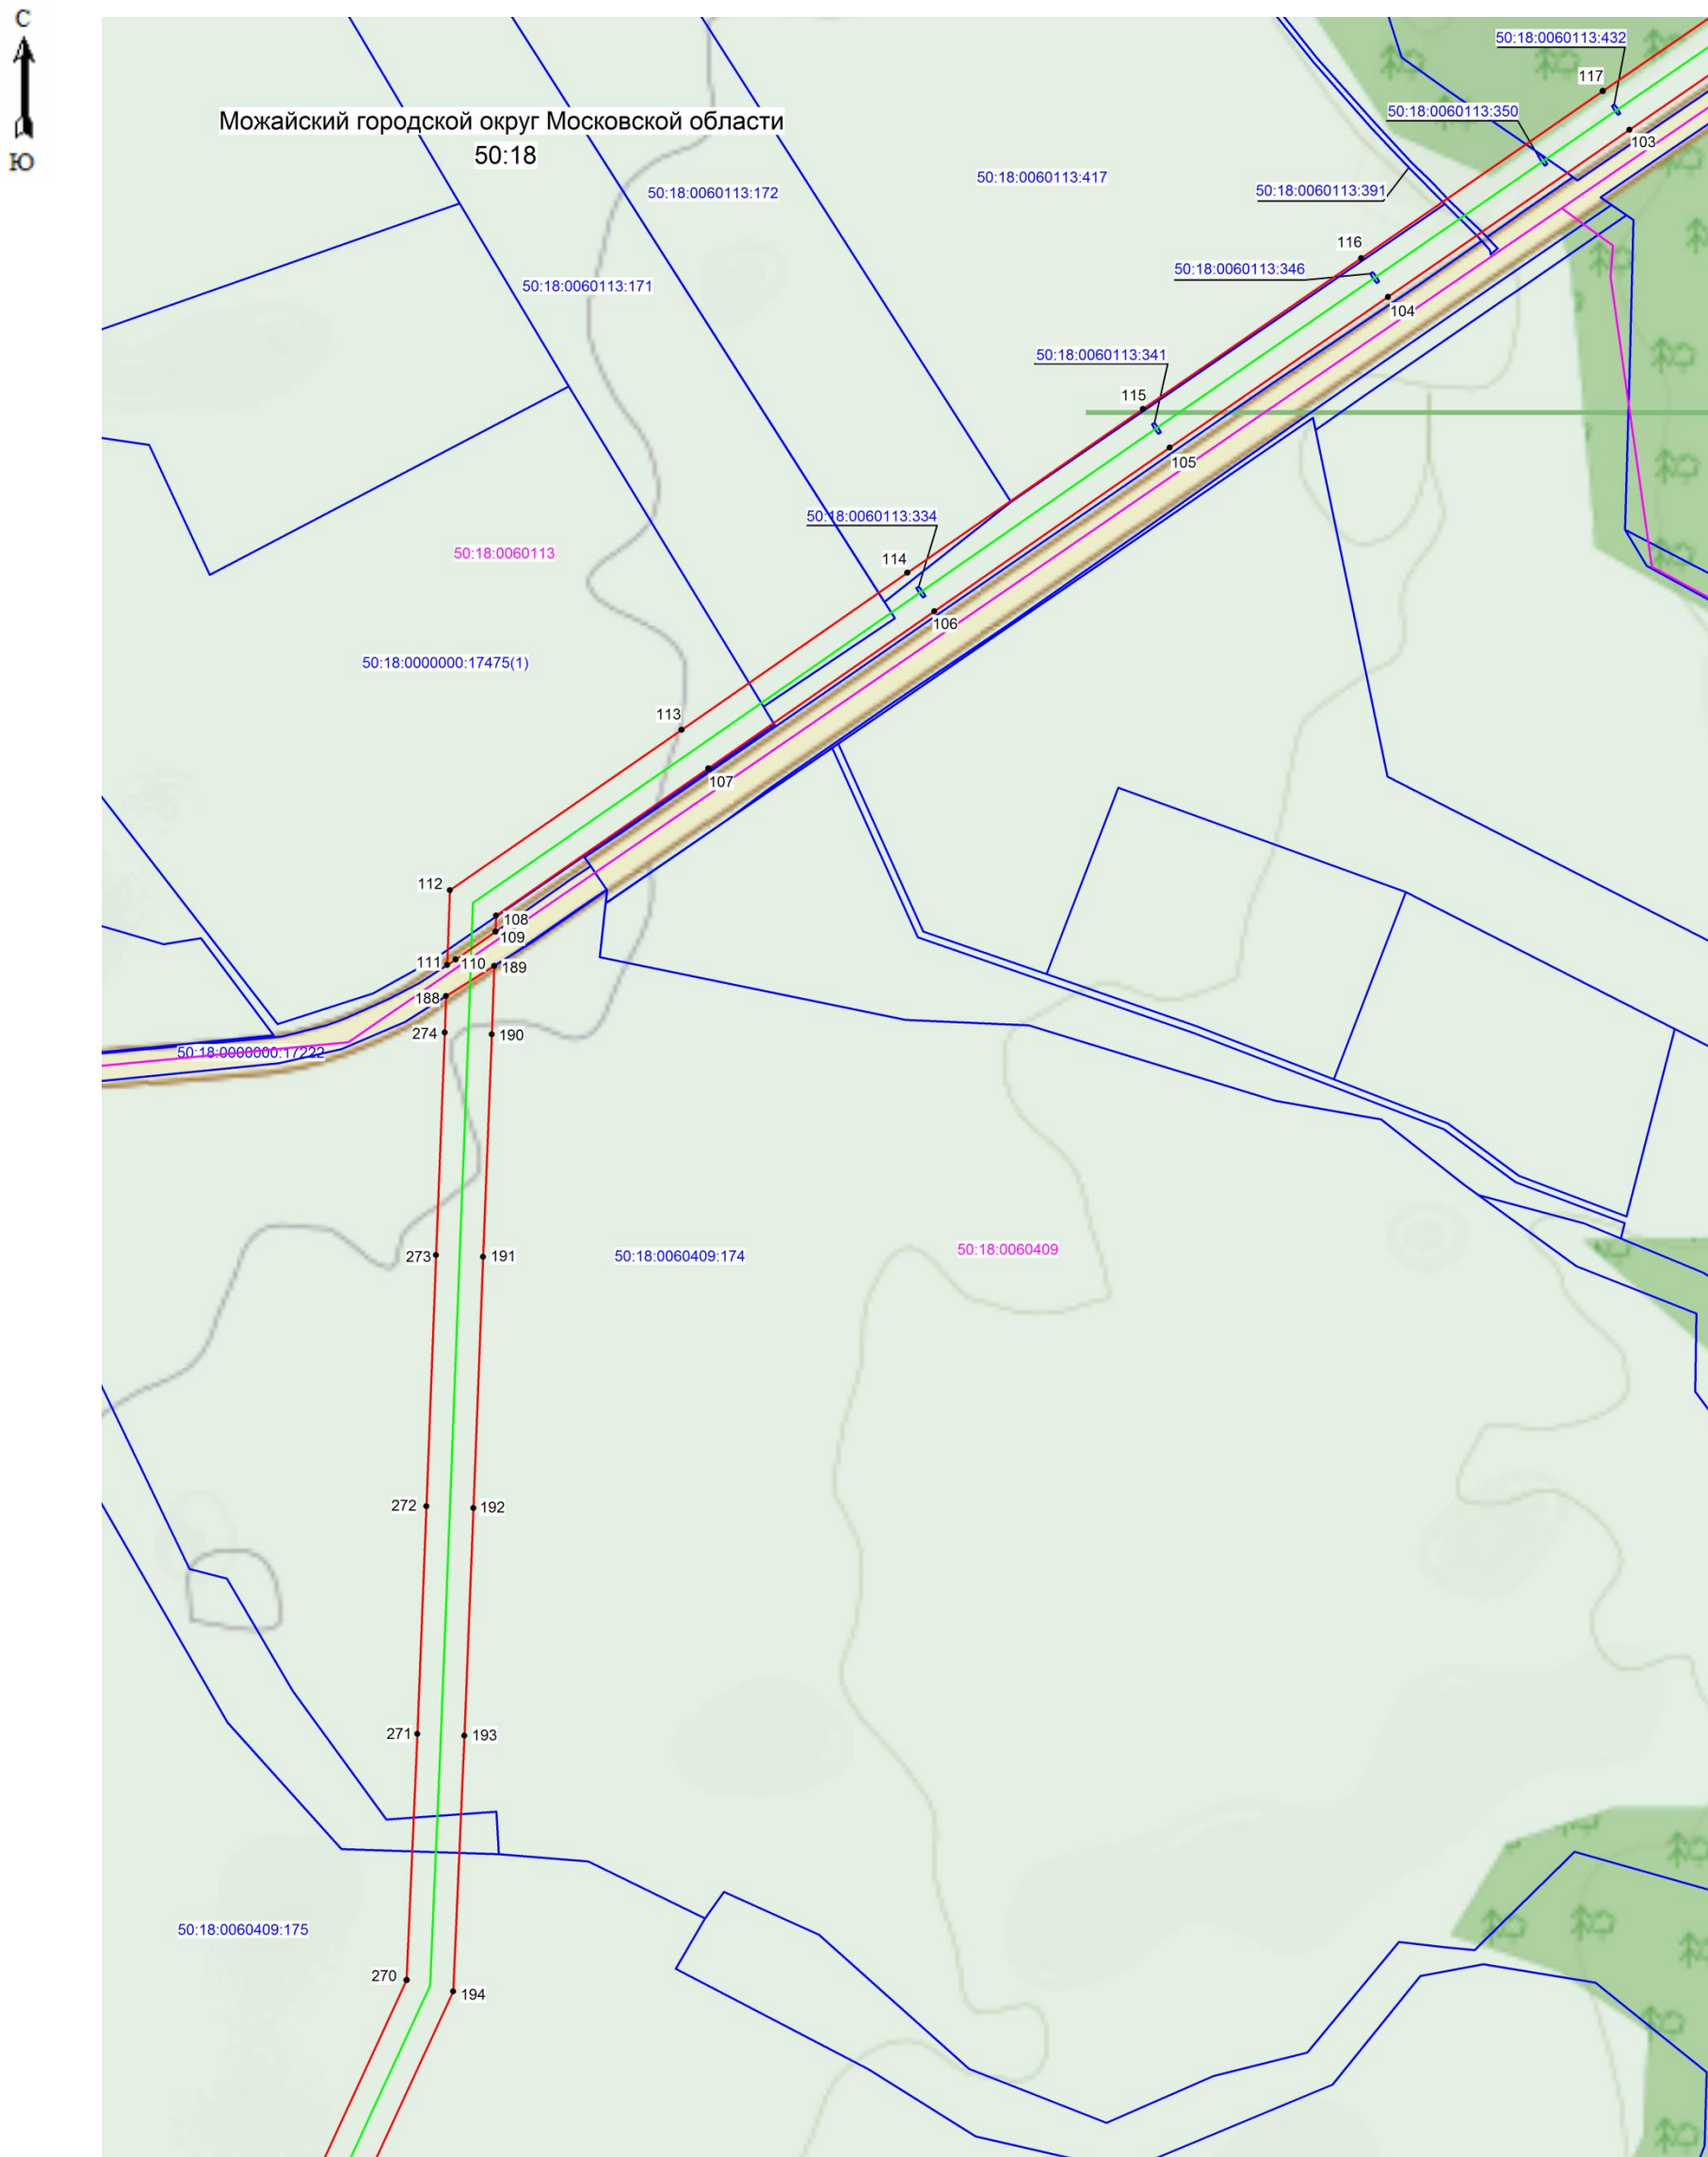


Масштаб 1: 5000

Используемые условные знаки и обозначения:

- 190 - поворотная точка границы публичного сервитута
- граница зоны публичного сервитута
- граница кадастрового квартала
- граница земельного участка, имеющиеся в ЕГРН сведения о которой достаточны для определения ее местоположения
- 50:18:0060409 - номер кадастрового квартала
- 50:18:0060409:174 - кадастровый номер земельного участка
- местоположение объекта, для которого устанавливается публичный сервитут

Кадастровый инженер  Хурчак Е.В. Дата 25.01.2021 г.

Схема расположения границ публичного сервитута

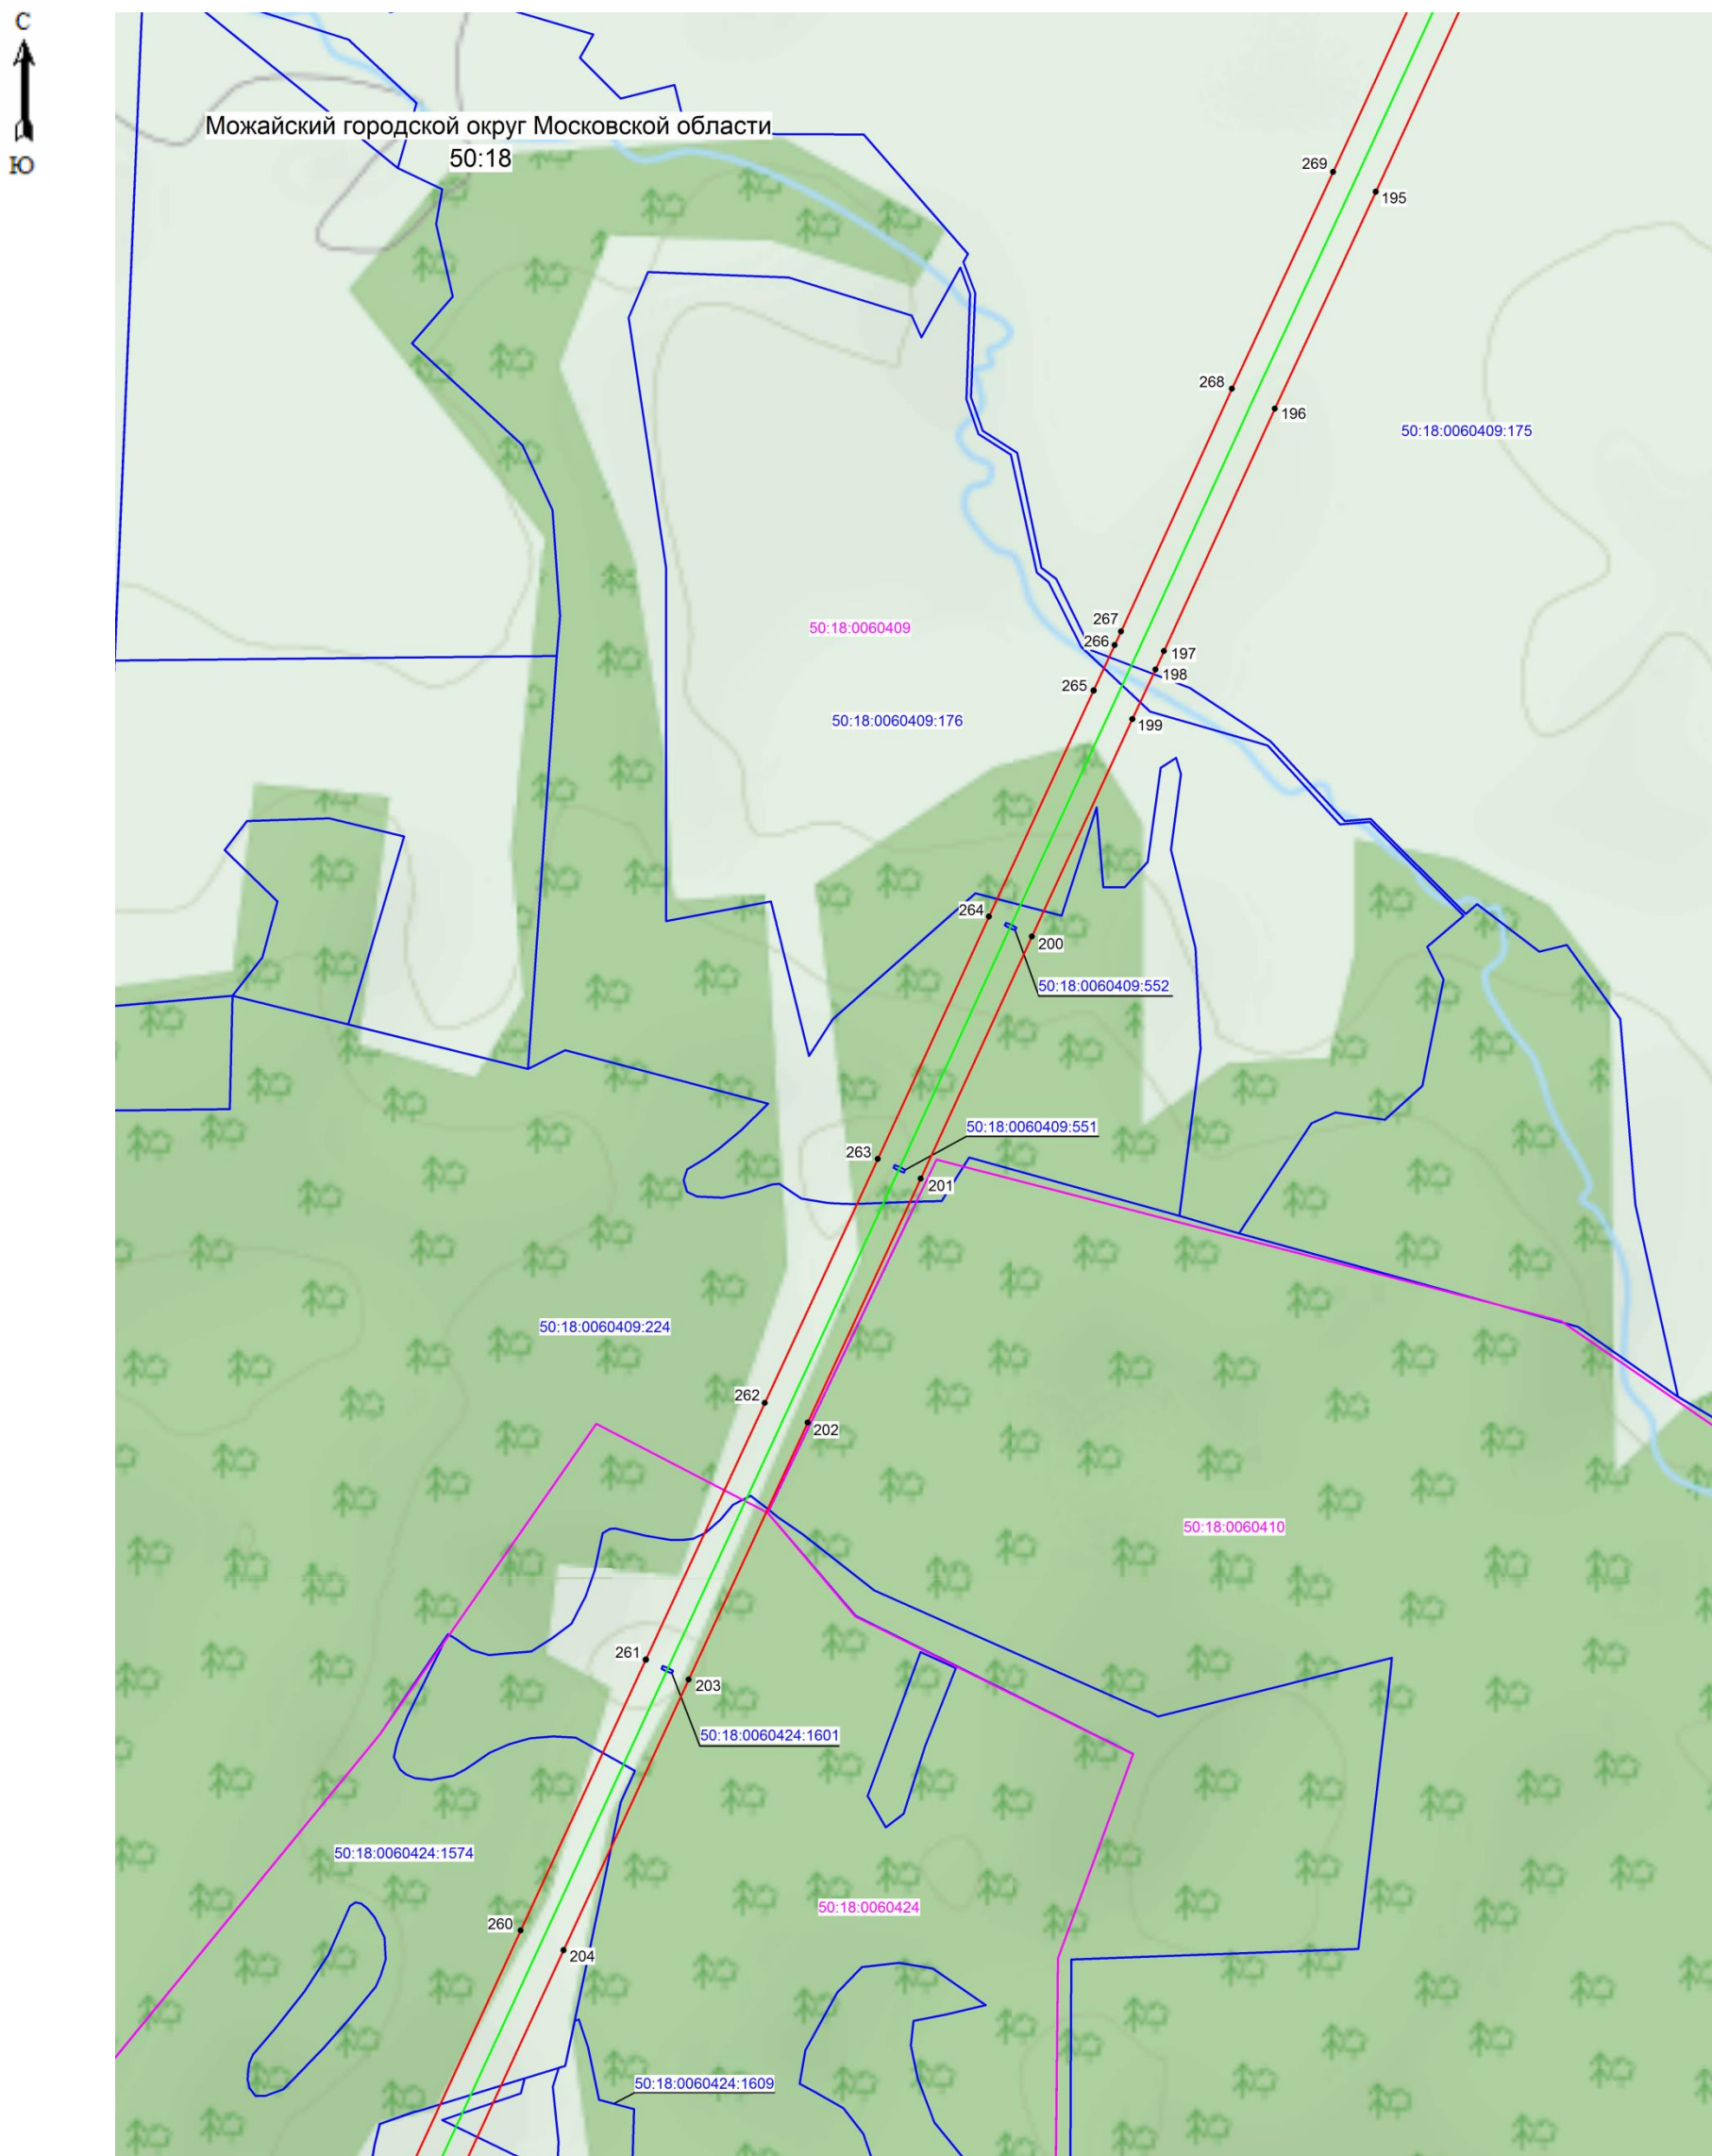

Масштаб 1: 5000

Используемые условные знаки и обозначения:

- 200 - поворотная точка границы публичного сервитута
- (red line) - граница зоны публичного сервитута
- (purple line) - граница кадастрового квартала
- (blue line) - граница земельного участка, имеющиеся в ЕГРН сведения о которой достаточны для определения ее местоположения
- 50:18:0060409 - номер кадастрового квартала
- 50:18:0060409:176 - кадастровый номер земельного участка
- (green line) - местоположение сервитута, для которого устанавливается публичный сервитут


Кадастровый инженер



Хурчак Е.В.

Дата 25.01.2021 г.

Место для оттиска печати и подписи не предусмотрено в данном графическом описании

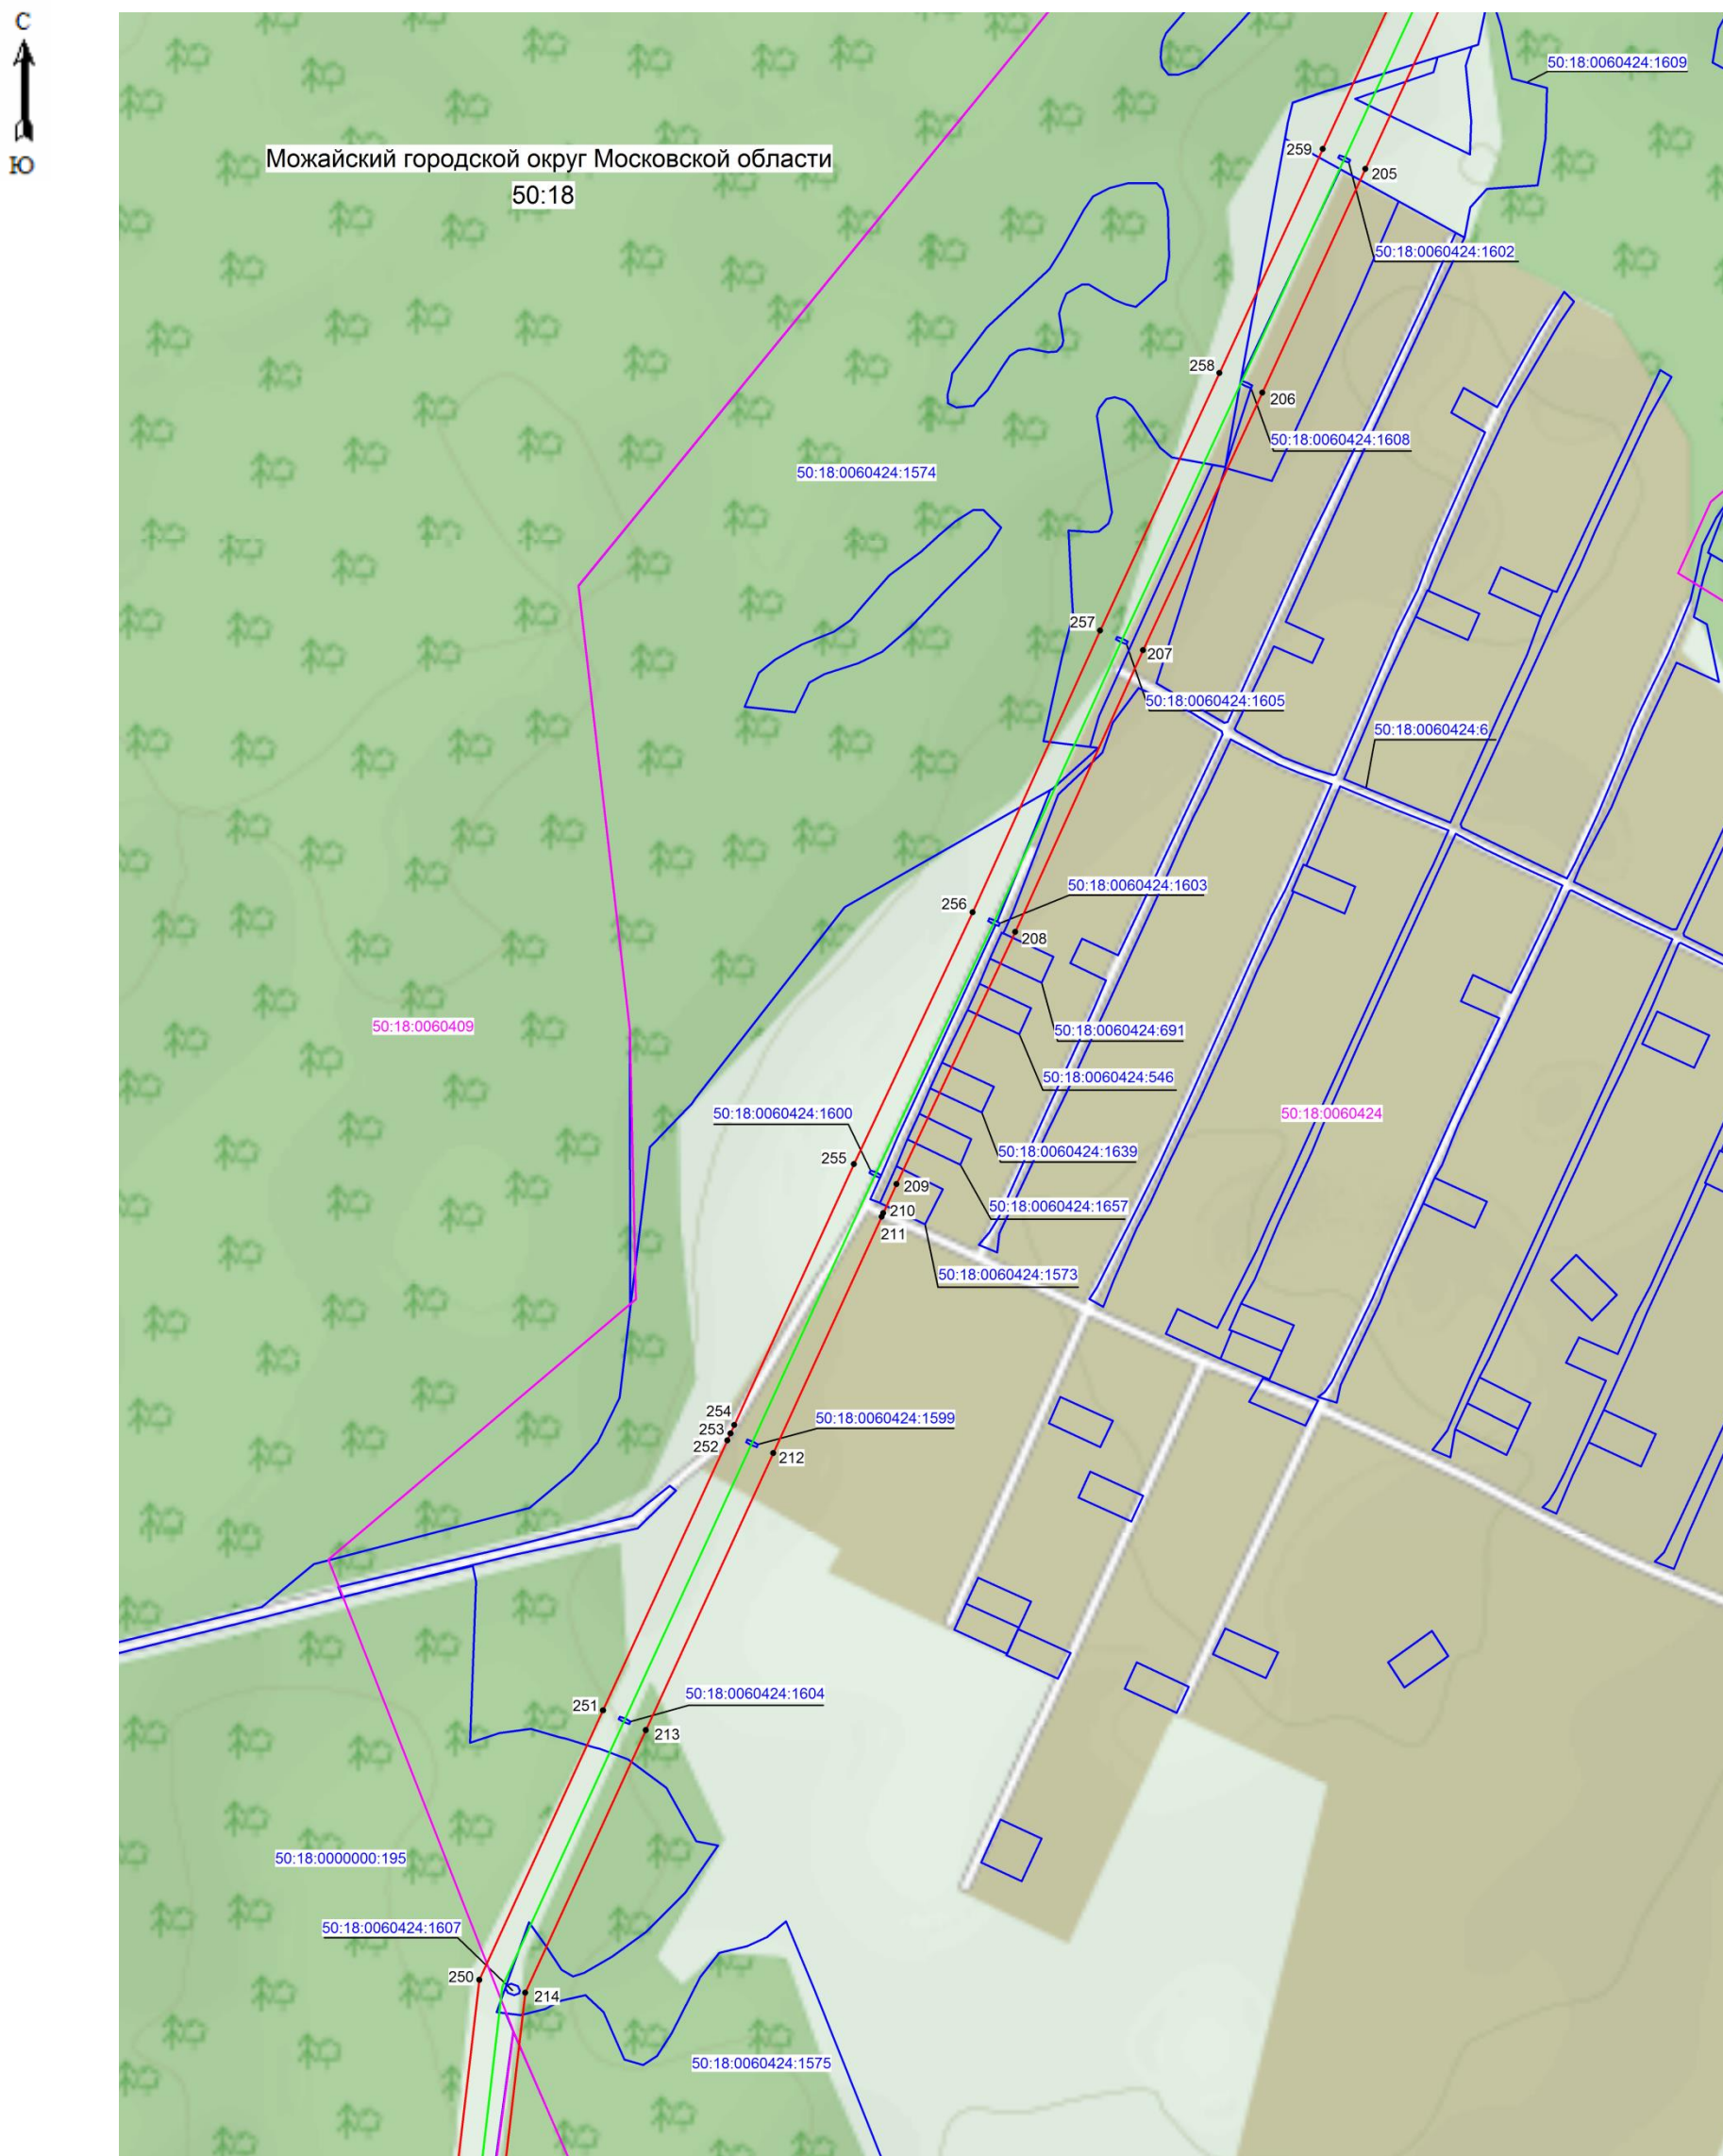


Масштаб 1: 5000

Используемые условные знаки и обозначения:

- 210 - поворотная точка границы публичного сервитута
- граница зоны публичного сервитута
- граница кадастрового квартала
- граница земельного участка, имеющиеся в ЕГРН сведения о которой достаточны для определения ее местоположения
- 50:18:0060424 - номер кадастрового квартала
- 50:18:0060424:6 - кадастровый номер земельного участка
- местоположение объекта, для которого устанавливается публичный сервитут

Кадастровый инженер Хурчак Е.В. Дата 25.01.2021 г.
 Место для оттиска печати лица, составившего графическое описание



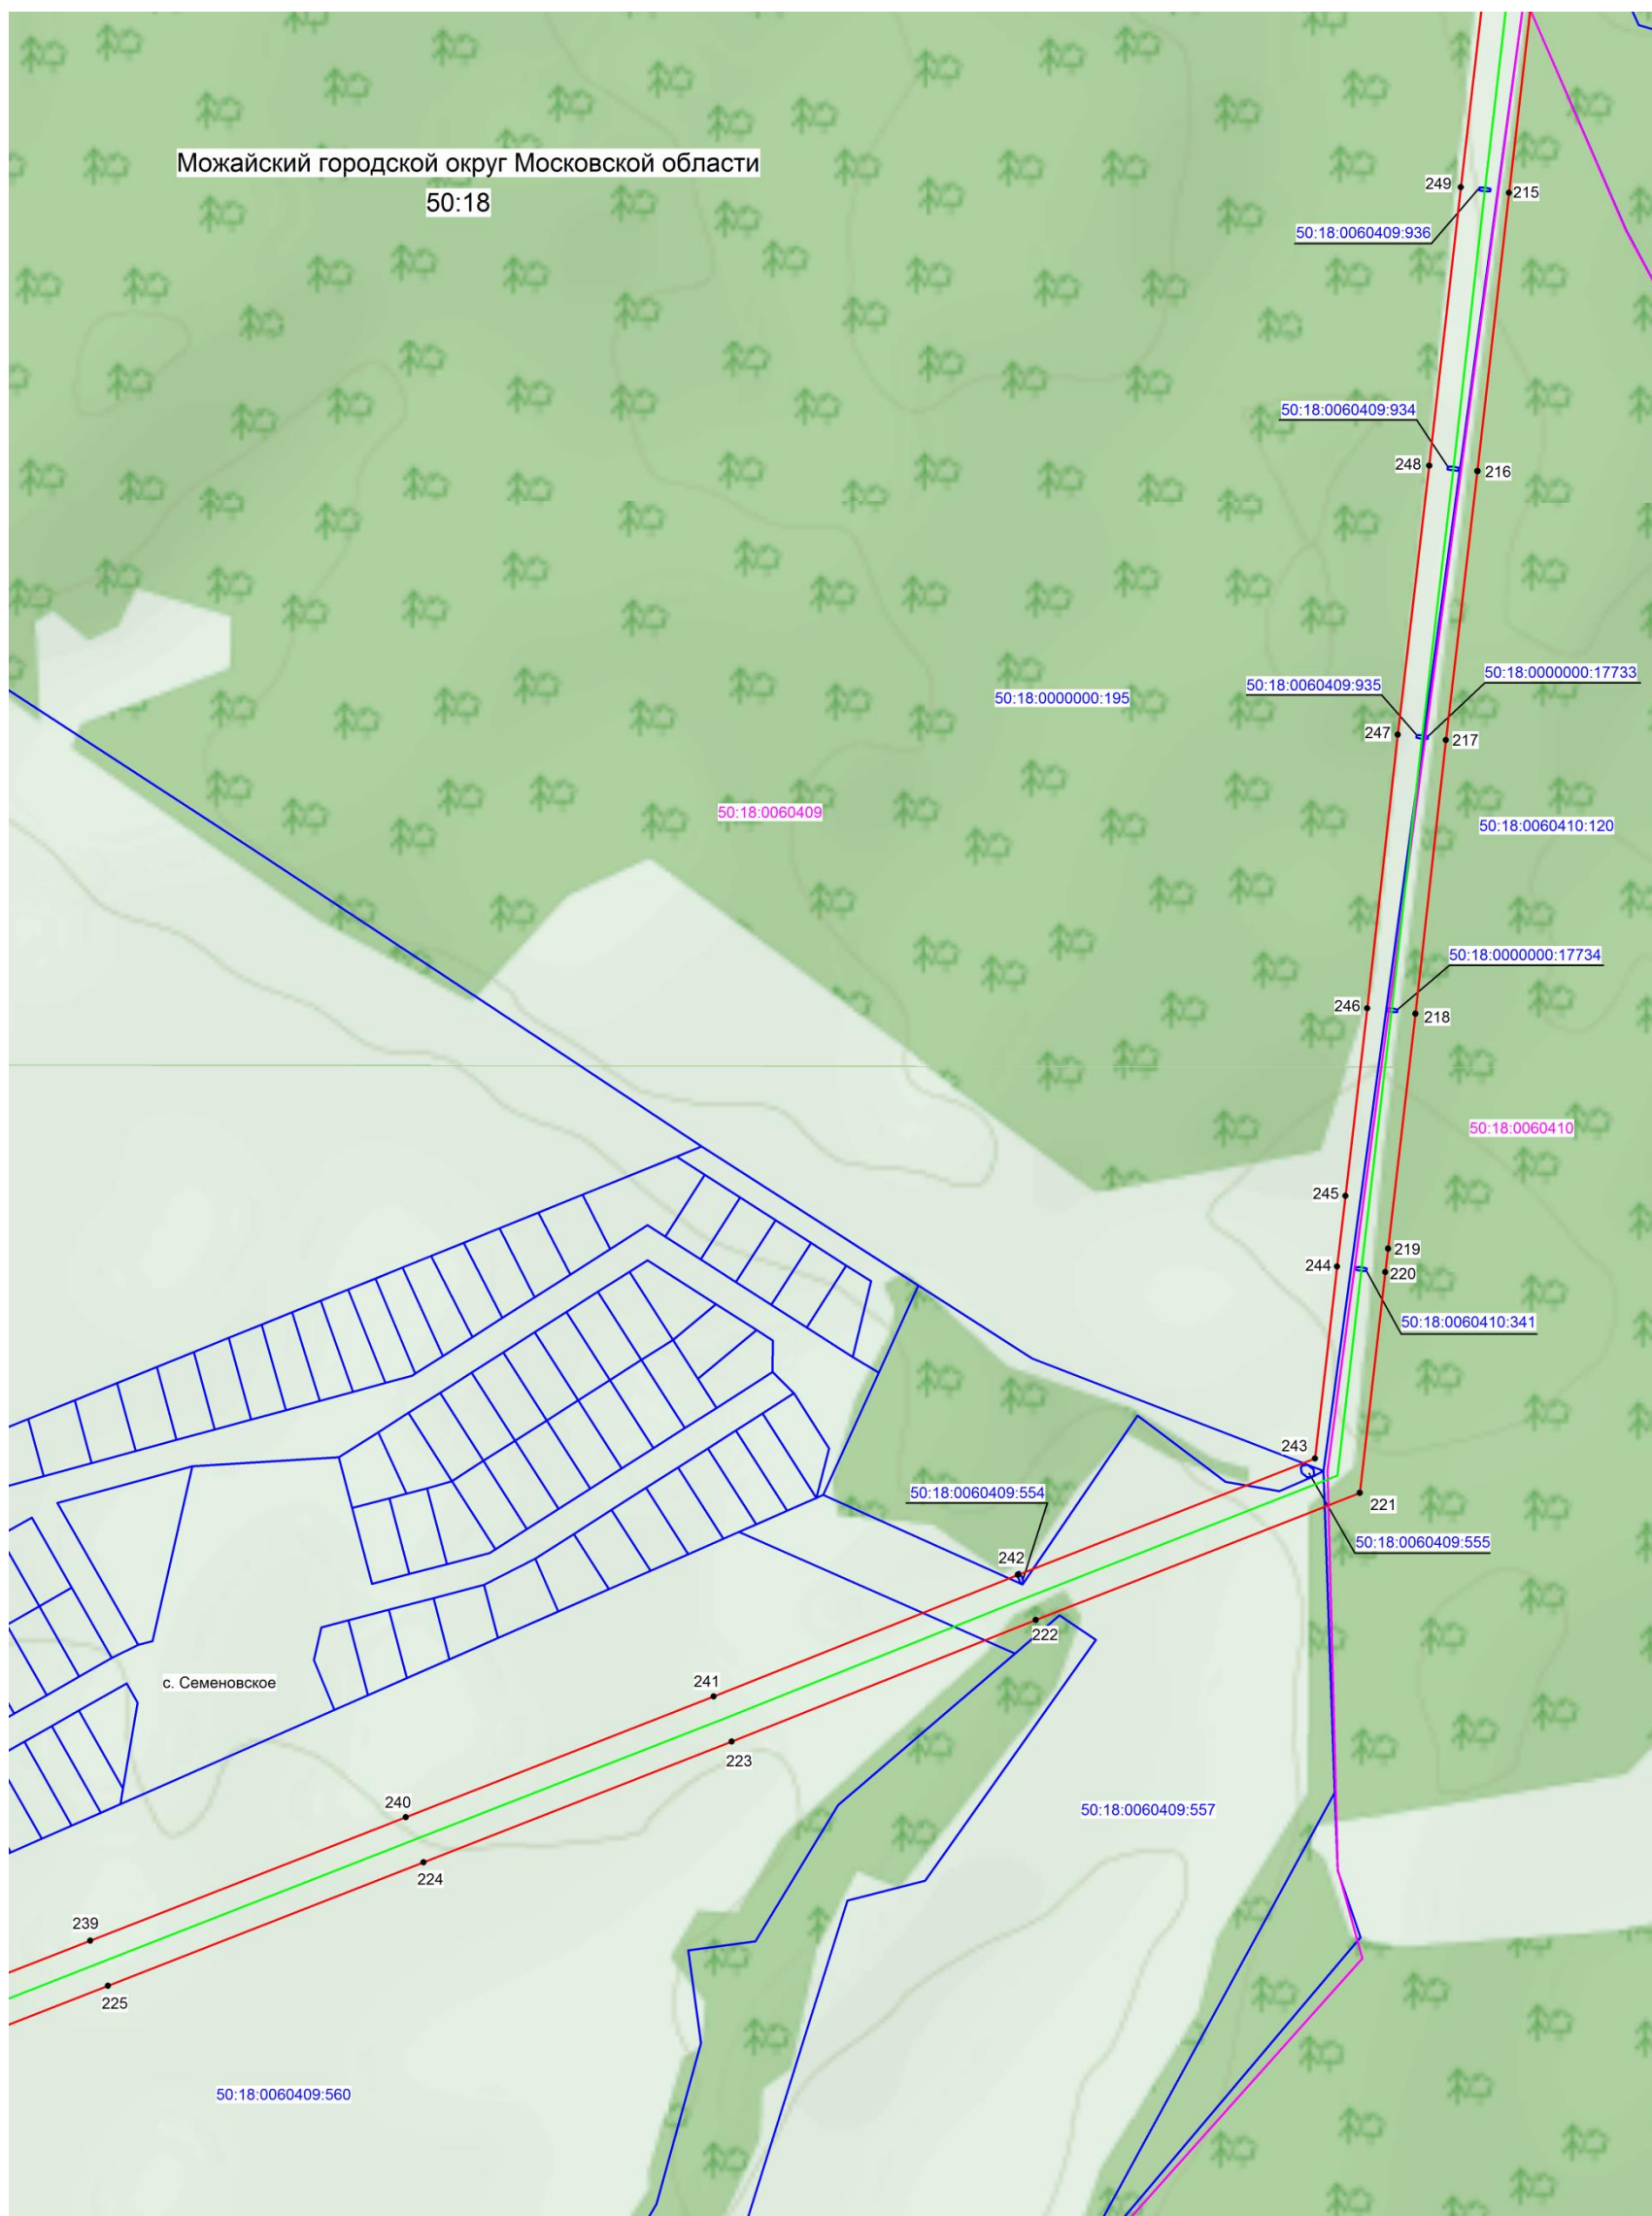


Масштаб 1: 5000

Используемые условные знаки и обозначения:

- 222 - поворотная точка границы публичного сервитута
- граница зоны публичного сервитута
- граница кадастрового квартала
- граница земельного участка, имеющиеся в ЕГРН сведения о которой достаточны для определения ее местоположения
- 50:18:0060410 - номер кадастрового квартала
- 50:18:0060410:341 - кадастровый номер земельного участка
- местоположение объекта, для которого устанавливается публичный сервитут

Кадастровый инженер Курчак Е.В. Дата 25.01.2021 г.
 Место для оттиска не предусмотрено в данном графическом описании



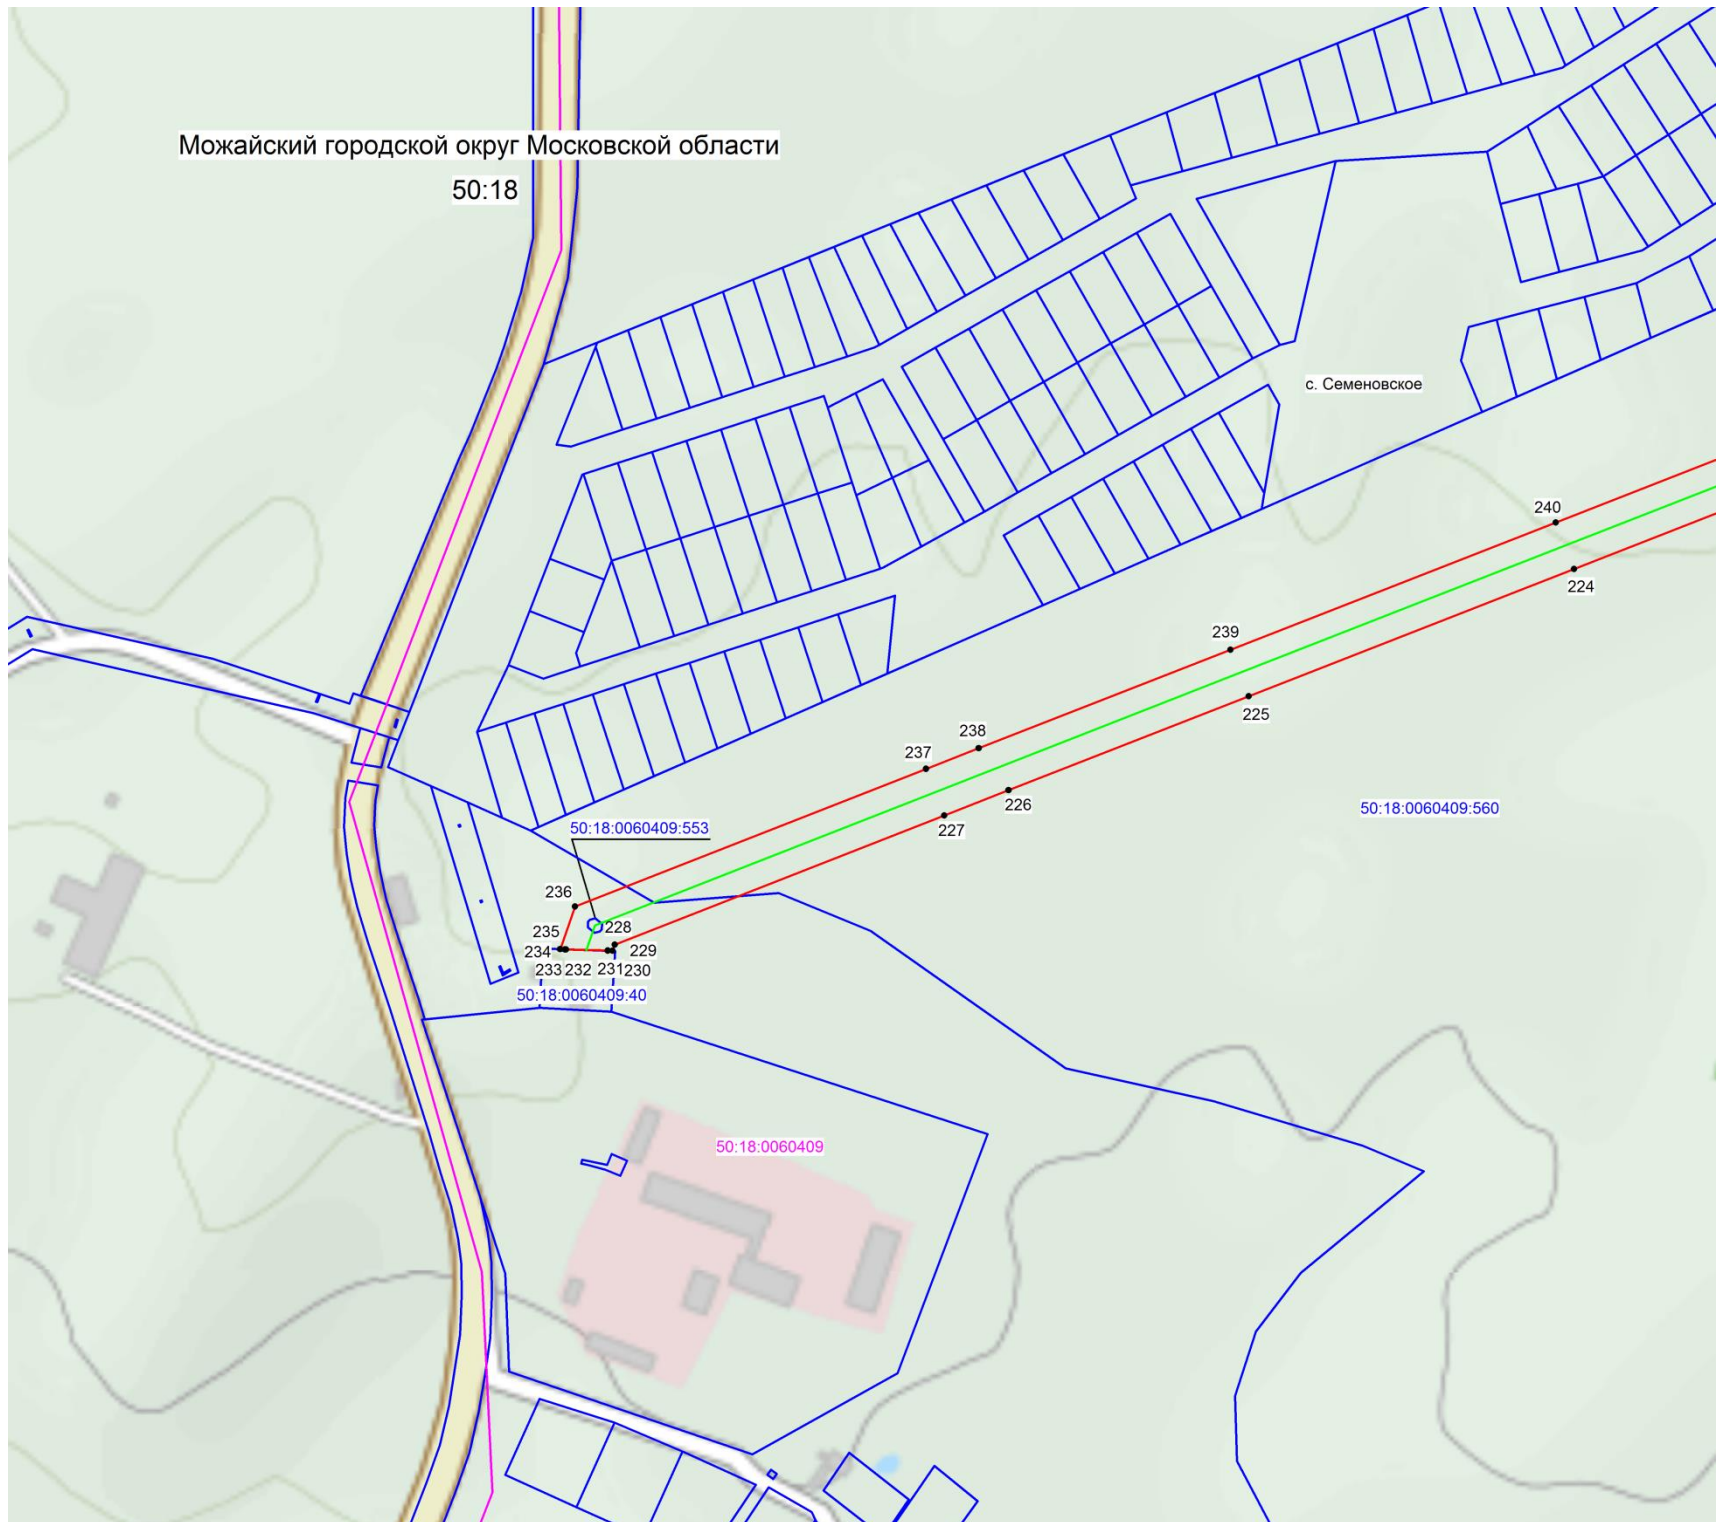

Масштаб 1: 5000

Используемые условные знаки и обозначения:

- 230 - поворотная точка границы публичного сервитута
- граница зоны публичного сервитута
- граница кадастрового квартала
- граница земельного участка, имеющиеся в ЕГРН сведения о которой достаточны для определения ее местоположения
- 50:18:0060409 - номер кадастрового квартала
- 50:18:0060409:40 - кадастровый номер земельного участка
- местоположение объекта, для которого устанавливается публичный сервитут

Кадастровый инженер:  Хурчак Е.В. Дата 25.01.2021 г.

Место для оттиска печати составившего графическое описание