

**ОПИСАНИЕ МЕСТОПОЛОЖЕНИЯ ГРАНИЦ**  
**Публичный сервитут в целях размещения объекта электросетевого**  
**хозяйства Воздушная линия электропередачи 35 кВ Цезарево-Хвощевка**  
**(наименование публичного сервитута (далее - объект))**

**Раздел 1**

| <b>Сведения об объекте</b> |   |  |
|----------------------------|---|--|
| № п/п                      | Характеристики объекта  | Описание характеристик   |
| 1                          | 2   | 3  |
| 1                          | Местоположение объекта  | Московская область, Можайский городской округ  |
| 2                          | Площадь объекта +/- величина погрешности определения площади (P +/- Дельта P) | 775380 кв.м ± 308 кв.м.  |
| 3                          | Иные характеристики объекта   | Вид объекта реестра границ: Зона с особыми условиями использования территории.<br>Содержание ограничений использования объектов недвижимости в пределах зоны или территории: Публичный сервитут, для целей размещения линейных объектов, их неотъемлемых технологических частей. Срок установления 49 лет. |

**Раздел 2**

| <b>Сведения о местоположении границ объекта</b> |               |            |   |  |   |
|---|---------------|------------|---|--|---|
| 1. Система координат <u>МСК-50 (зона 1)</u>     |               |            |   |  |   |
| 2. Сведения о характерных точках границ объекта |               |            |   |  |   |
| Обозначение характерных точек границ            | Координаты, м |            | Метод определения координат характерной точки | Средняя квадратическая погрешность положения характерной точки (Mt), м | Описание обозначения точки на местности (при наличии) |
|   | X             | Y          |   |  |   |
| 1   | 2             | 3          | 4   | 5  | 6   |
| 1   | 437046.76     | 1253273.76 | Аналитический метод                           | 0.1  | -   |
| 2   | 437025.51     | 1253303.34 | Аналитический метод                           | 0.1  | -   |
| 3   | 437023.55     | 1253301.96 | Аналитический метод                           | 0.1  | -   |
| 4   | 436929.46     | 1253290.77 | Аналитический метод                           | 0.1  | -   |
| 5   | 436836.91     | 1253284.87 | Аналитический метод                           | 0.1  | -   |
| 6   | 436789.37     | 1253278.86 | Аналитический метод                           | 0.1  | -   |
| 7   | 436771.08     | 1253277.48 | Аналитический метод                           | 0.1  | -   |
| 8   | 436772.70     | 1253259.15 | Аналитический метод                           | 0.1  | -   |
| 9   | 436778.84     | 1253260.03 | Аналитический метод                           | 0.1  | -   |
| 10  | 436780.22     | 1253244.81 | Аналитический метод                           | 0.1  | -   |
| 11  | 436792.17     | 1253245.98 | Аналитический метод                           | 0.1  | -   |
| 12  | 436840.04     | 1253247.99 | Аналитический метод                           | 0.1  | -   |
| 13  | 436932.50     | 1253257.90 | Аналитический метод                           | 0.1  | -   |
| 14  | 437037.20     | 1253266.37 | Аналитический метод                           | 0.1  | -   |
| 1   | 437046.76     | 1253273.76 | Аналитический метод                           | 0.1  | -   |
| 15  | 436720.65     | 1253238.97 | Аналитический метод                           | 0.1  | -   |
| 16  | 436719.21     | 1253254.76 | Аналитический метод                           | 0.1  | -   |
| 17  | 436725.34     | 1253254.76 | Аналитический метод                           | 0.1  | -   |
| 18  | 436723.62     | 1253273.91 | Аналитический метод                           | 0.1  | -   |

|    |           |            |                     |     |   |
|----|-----------|------------|---------------------|-----|---|
| 19 | 436611.29 | 1253265.44 | Аналитический метод | 0.1 | - |
| 20 | 436465.10 | 1253251.32 | Аналитический метод | 0.1 | - |
| 21 | 436382.38 | 1253245.48 | Аналитический метод | 0.1 | - |
| 22 | 436271.05 | 1253349.72 | Аналитический метод | 0.1 | - |
| 23 | 436077.79 | 1253534.35 | Аналитический метод | 0.1 | - |
| 24 | 435910.97 | 1253694.24 | Аналитический метод | 0.1 | - |
| 25 | 435743.15 | 1253854.79 | Аналитический метод | 0.1 | - |
| 26 | 435596.71 | 1253995.85 | Аналитический метод | 0.1 | - |
| 27 | 435452.31 | 1254136.88 | Аналитический метод | 0.1 | - |
| 28 | 435307.83 | 1254277.19 | Аналитический метод | 0.1 | - |
| 29 | 435130.44 | 1254450.61 | Аналитический метод | 0.1 | - |
| 30 | 435014.54 | 1254566.19 | Аналитический метод | 0.1 | - |
| 31 | 434958.31 | 1254619.78 | Аналитический метод | 0.1 | - |
| 32 | 434817.09 | 1254754.38 | Аналитический метод | 0.1 | - |
| 33 | 434742.84 | 1254826.31 | Аналитический метод | 0.1 | - |
| 34 | 434656.98 | 1254909.49 | Аналитический метод | 0.1 | - |
| 35 | 434479.30 | 1255083.28 | Аналитический метод | 0.1 | - |
| 36 | 434255.08 | 1255299.08 | Аналитический метод | 0.1 | - |
| 37 | 434078.27 | 1255472.55 | Аналитический метод | 0.1 | - |
| 38 | 433939.20 | 1255609.03 | Аналитический метод | 0.1 | - |
| 39 | 433845.00 | 1255802.69 | Аналитический метод | 0.1 | - |
| 40 | 433715.57 | 1256068.37 | Аналитический метод | 0.1 | - |
| 41 | 433582.69 | 1256341.13 | Аналитический метод | 0.1 | - |
| 42 | 433462.01 | 1256588.91 | Аналитический метод | 0.1 | - |
| 43 | 433360.35 | 1256798.31 | Аналитический метод | 0.1 | - |
| 44 | 433246.23 | 1256945.89 | Аналитический метод | 0.1 | - |
| 45 | 433245.29 | 1256947.11 | Аналитический метод | 0.1 | - |
| 46 | 433242.73 | 1256950.42 | Аналитический метод | 0.1 | - |
| 47 | 433101.92 | 1257132.89 | Аналитический метод | 0.1 | - |
| 48 | 432995.48 | 1257271.44 | Аналитический метод | 0.1 | - |
| 49 | 432868.95 | 1257435.40 | Аналитический метод | 0.1 | - |
| 50 | 432847.86 | 1257458.90 | Аналитический метод | 0.1 | - |
| 51 | 432832.36 | 1257454.34 | Аналитический метод | 0.1 | - |
| 52 | 432833.31 | 1257453.24 | Аналитический метод | 0.1 | - |
| 53 | 432817.26 | 1257448.78 | Аналитический метод | 0.1 | - |
| 54 | 432813.58 | 1257447.70 | Аналитический метод | 0.1 | - |
| 55 | 432843.57 | 1257414.27 | Аналитический метод | 0.1 | - |
| 56 | 432969.33 | 1257251.31 | Аналитический метод | 0.1 | - |
| 57 | 433075.77 | 1257112.76 | Аналитический метод | 0.1 | - |
| 58 | 433112.98 | 1257064.54 | Аналитический метод | 0.1 | - |
| 59 | 433115.09 | 1257061.81 | Аналитический метод | 0.1 | - |
| 60 | 433134.54 | 1257036.60 | Аналитический метод | 0.1 | - |
| 61 | 433136.63 | 1257033.90 | Аналитический метод | 0.1 | - |
| 62 | 433159.28 | 1257004.55 | Аналитический метод | 0.1 | - |
| 63 | 433160.56 | 1257002.88 | Аналитический метод | 0.1 | - |
| 64 | 433219.17 | 1256926.94 | Аналитический метод | 0.1 | - |
| 65 | 433332.16 | 1256780.83 | Аналитический метод | 0.1 | - |
| 66 | 433432.33 | 1256574.48 | Аналитический метод | 0.1 | - |
| 67 | 433553.02 | 1256326.67 | Аналитический метод | 0.1 | - |
| 68 | 433685.91 | 1256053.91 | Аналитический метод | 0.1 | - |
| 69 | 433815.33 | 1255788.24 | Аналитический метод | 0.1 | - |
| 70 | 433912.02 | 1255589.47 | Аналитический метод | 0.1 | - |
| 71 | 434055.16 | 1255448.99 | Аналитический метод | 0.1 | - |
| 72 | 434232.09 | 1255275.41 | Аналитический метод | 0.1 | - |

|     |           |            |                     |     |   |
|-----|-----------|------------|---------------------|-----|---|
| 73  | 434456.32 | 1255059.60 | Аналитический метод | 0.1 | - |
| 74  | 434633.96 | 1254885.84 | Аналитический метод | 0.1 | - |
| 75  | 434719.98 | 1254802.50 | Аналитический метод | 0.1 | - |
| 76  | 434794.13 | 1254730.67 | Аналитический метод | 0.1 | - |
| 77  | 434898.55 | 1254628.18 | Аналитический метод | 0.1 | - |
| 78  | 434988.77 | 1254539.63 | Аналитический метод | 0.1 | - |
| 79  | 435107.40 | 1254426.99 | Аналитический метод | 0.1 | - |
| 80  | 435284.80 | 1254253.56 | Аналитический метод | 0.1 | - |
| 81  | 435429.28 | 1254113.24 | Аналитический метод | 0.1 | - |
| 82  | 435573.73 | 1253972.16 | Аналитический метод | 0.1 | - |
| 83  | 435720.29 | 1253830.99 | Аналитический метод | 0.1 | - |
| 84  | 435888.15 | 1253670.40 | Аналитический метод | 0.1 | - |
| 85  | 436054.97 | 1253510.51 | Аналитический метод | 0.1 | - |
| 86  | 436248.25 | 1253325.87 | Аналитический метод | 0.1 | - |
| 87  | 436369.17 | 1253207.78 | Аналитический метод | 0.1 | - |
| 88  | 436467.93 | 1253218.44 | Аналитический метод | 0.1 | - |
| 89  | 436614.41 | 1253228.57 | Аналитический метод | 0.1 | - |
| 15  | 436720.65 | 1253238.97 | Аналитический метод | 0.1 | - |
| 90  | 432823.15 | 1257486.45 | Аналитический метод | 0.1 | - |
| 91  | 432753.59 | 1257563.97 | Аналитический метод | 0.1 | - |
| 92  | 432565.02 | 1257773.37 | Аналитический метод | 0.1 | - |
| 93  | 432414.17 | 1257941.05 | Аналитический метод | 0.1 | - |
| 94  | 432409.51 | 1257946.23 | Аналитический метод | 0.1 | - |
| 95  | 432377.49 | 1257981.81 | Аналитический метод | 0.1 | - |
| 96  | 432312.84 | 1258054.85 | Аналитический метод | 0.1 | - |
| 97  | 432308.24 | 1258060.04 | Аналитический метод | 0.1 | - |
| 98  | 432246.27 | 1258130.05 | Аналитический метод | 0.1 | - |
| 99  | 432240.92 | 1258136.09 | Аналитический метод | 0.1 | - |
| 100 | 432199.48 | 1258182.91 | Аналитический метод | 0.1 | - |
| 101 | 432033.06 | 1258299.53 | Аналитический метод | 0.1 | - |
| 102 | 431835.89 | 1258443.10 | Аналитический метод | 0.1 | - |
| 103 | 431702.74 | 1258549.99 | Аналитический метод | 0.1 | - |
| 104 | 431692.75 | 1258558.01 | Аналитический метод | 0.1 | - |
| 105 | 431656.90 | 1258586.79 | Аналитический метод | 0.1 | - |
| 106 | 431448.13 | 1258754.82 | Аналитический метод | 0.1 | - |
| 107 | 431234.75 | 1258927.03 | Аналитический метод | 0.1 | - |
| 108 | 431018.92 | 1259099.99 | Аналитический метод | 0.1 | - |
| 109 | 430803.86 | 1259271.56 | Аналитический метод | 0.1 | - |
| 110 | 430603.62 | 1259432.74 | Аналитический метод | 0.1 | - |
| 111 | 430426.79 | 1259571.11 | Аналитический метод | 0.1 | - |
| 112 | 430256.45 | 1259704.15 | Аналитический метод | 0.1 | - |
| 113 | 430192.53 | 1259759.14 | Аналитический метод | 0.1 | - |
| 114 | 430185.86 | 1259764.87 | Аналитический метод | 0.1 | - |
| 115 | 430095.60 | 1259842.52 | Аналитический метод | 0.1 | - |
| 116 | 430030.34 | 1259898.52 | Аналитический метод | 0.1 | - |
| 117 | 429886.35 | 1260022.11 | Аналитический метод | 0.1 | - |
| 118 | 429678.04 | 1260200.88 | Аналитический метод | 0.1 | - |
| 119 | 429522.93 | 1260334.71 | Аналитический метод | 0.1 | - |
| 120 | 429506.76 | 1260348.60 | Аналитический метод | 0.1 | - |
| 121 | 429506.34 | 1260348.96 | Аналитический метод | 0.1 | - |
| 122 | 429490.11 | 1260319.40 | Аналитический метод | 0.1 | - |
| 123 | 429490.62 | 1260318.96 | Аналитический метод | 0.1 | - |
| 124 | 429501.40 | 1260309.70 | Аналитический метод | 0.1 | - |

|     |           |            |                     |     |   |
|-----|-----------|------------|---------------------|-----|---|
| 125 | 429656.52 | 1260175.87 | Аналитический метод | 0.1 | - |
| 126 | 429864.86 | 1259997.07 | Аналитический метод | 0.1 | - |
| 127 | 430013.48 | 1259869.51 | Аналитический метод | 0.1 | - |
| 128 | 430074.09 | 1259817.49 | Аналитический метод | 0.1 | - |
| 129 | 430179.77 | 1259726.59 | Аналитический метод | 0.1 | - |
| 130 | 430185.58 | 1259721.58 | Аналитический метод | 0.1 | - |
| 131 | 430235.52 | 1259678.63 | Аналитический метод | 0.1 | - |
| 132 | 430406.46 | 1259545.11 | Аналитический метод | 0.1 | - |
| 133 | 430583.11 | 1259406.89 | Аналитический метод | 0.1 | - |
| 134 | 430783.22 | 1259245.81 | Аналитический метод | 0.1 | - |
| 135 | 430998.31 | 1259074.22 | Аналитический метод | 0.1 | - |
| 136 | 431214.07 | 1258901.32 | Аналитический метод | 0.1 | - |
| 137 | 431427.42 | 1258729.13 | Аналитический метод | 0.1 | - |
| 138 | 431636.22 | 1258561.07 | Аналитический метод | 0.1 | - |
| 139 | 431659.38 | 1258542.48 | Аналитический метод | 0.1 | - |
| 140 | 431664.84 | 1258538.10 | Аналитический метод | 0.1 | - |
| 141 | 431815.84 | 1258416.88 | Аналитический метод | 0.1 | - |
| 142 | 432013.74 | 1258272.77 | Аналитический метод | 0.1 | - |
| 143 | 432174.69 | 1258155.20 | Аналитический метод | 0.1 | - |
| 144 | 432259.25 | 1258062.48 | Аналитический метод | 0.1 | - |
| 145 | 432267.47 | 1258053.47 | Аналитический метод | 0.1 | - |
| 146 | 432352.95 | 1257959.74 | Аналитический метод | 0.1 | - |
| 147 | 432387.04 | 1257921.86 | Аналитический метод | 0.1 | - |
| 148 | 432392.20 | 1257916.13 | Аналитический метод | 0.1 | - |
| 149 | 432417.92 | 1257887.53 | Аналитический метод | 0.1 | - |
| 150 | 432424.44 | 1257880.28 | Аналитический метод | 0.1 | - |
| 151 | 432435.05 | 1257868.50 | Аналитический метод | 0.1 | - |
| 152 | 432444.89 | 1257857.56 | Аналитический метод | 0.1 | - |
| 153 | 432540.50 | 1257751.30 | Аналитический метод | 0.1 | - |
| 154 | 432729.05 | 1257541.91 | Аналитический метод | 0.1 | - |
| 155 | 432788.13 | 1257476.06 | Аналитический метод | 0.1 | - |
| 156 | 432789.81 | 1257476.54 | Аналитический метод | 0.1 | - |
| 90  | 432823.15 | 1257486.45 | Аналитический метод | 0.1 | - |
|     |           |            |                     |     |   |
| 157 | 429496.15 | 1260357.72 | Аналитический метод | 0.1 | - |
| 158 | 429402.92 | 1260437.81 | Аналитический метод | 0.1 | - |
| 159 | 429271.62 | 1260550.78 | Аналитический метод | 0.1 | - |
| 160 | 429195.66 | 1260615.85 | Аналитический метод | 0.1 | - |
| 161 | 429185.63 | 1260624.45 | Аналитический метод | 0.1 | - |
| 162 | 429068.38 | 1260724.90 | Аналитический метод | 0.1 | - |
| 163 | 429031.58 | 1260756.42 | Аналитический метод | 0.1 | - |
| 164 | 428812.78 | 1260944.12 | Аналитический метод | 0.1 | - |
| 165 | 428664.23 | 1261070.99 | Аналитический метод | 0.1 | - |
| 166 | 428484.50 | 1261199.84 | Аналитический метод | 0.1 | - |
| 167 | 428273.53 | 1261356.27 | Аналитический метод | 0.1 | - |
| 168 | 428051.12 | 1261508.43 | Аналитический метод | 0.1 | - |
| 169 | 427866.48 | 1261641.20 | Аналитический метод | 0.1 | - |
| 170 | 427696.78 | 1261761.42 | Аналитический метод | 0.1 | - |
| 171 | 427521.49 | 1261886.57 | Аналитический метод | 0.1 | - |
| 172 | 427515.11 | 1261891.12 | Аналитический метод | 0.1 | - |
| 173 | 427482.30 | 1261914.54 | Аналитический метод | 0.1 | - |
| 174 | 427453.31 | 1261935.30 | Аналитический метод | 0.1 | - |
| 175 | 427439.93 | 1261944.88 | Аналитический метод | 0.1 | - |
| 176 | 427290.00 | 1262052.22 | Аналитический метод | 0.1 | - |

|     |           |            |                     |     |   |
|-----|-----------|------------|---------------------|-----|---|
| 177 | 427178.61 | 1262131.90 | Аналитический метод | 0.1 | - |
| 178 | 427169.33 | 1262110.00 | Аналитический метод | 0.1 | - |
| 179 | 427168.72 | 1262107.55 | Аналитический метод | 0.1 | - |
| 180 | 427166.67 | 1262103.71 | Аналитический метод | 0.1 | - |
| 181 | 427165.42 | 1262100.76 | Аналитический метод | 0.1 | - |
| 182 | 427270.79 | 1262025.38 | Аналитический метод | 0.1 | - |
| 183 | 427342.69 | 1261973.91 | Аналитический метод | 0.1 | - |
| 184 | 427349.79 | 1261968.82 | Аналитический метод | 0.1 | - |
| 185 | 427367.58 | 1261956.09 | Аналитический метод | 0.1 | - |
| 186 | 427375.49 | 1261950.42 | Аналитический метод | 0.1 | - |
| 187 | 427393.40 | 1261937.60 | Аналитический метод | 0.1 | - |
| 188 | 427400.78 | 1261932.32 | Аналитический метод | 0.1 | - |
| 189 | 427463.11 | 1261887.69 | Аналитический метод | 0.1 | - |
| 190 | 427591.48 | 1261796.05 | Аналитический метод | 0.1 | - |
| 191 | 427598.60 | 1261790.97 | Аналитический метод | 0.1 | - |
| 192 | 427677.66 | 1261734.52 | Аналитический метод | 0.1 | - |
| 193 | 427847.31 | 1261614.34 | Аналитический метод | 0.1 | - |
| 194 | 428032.17 | 1261481.41 | Аналитический метод | 0.1 | - |
| 195 | 428254.38 | 1261329.39 | Аналитический метод | 0.1 | - |
| 196 | 428465.06 | 1261173.17 | Аналитический метод | 0.1 | - |
| 197 | 428643.86 | 1261044.99 | Аналитический метод | 0.1 | - |
| 198 | 428791.32 | 1260919.05 | Аналитический метод | 0.1 | - |
| 199 | 429010.11 | 1260731.37 | Аналитический метод | 0.1 | - |
| 200 | 429012.77 | 1260729.09 | Аналитический метод | 0.1 | - |
| 201 | 429023.52 | 1260719.88 | Аналитический метод | 0.1 | - |
| 202 | 429034.57 | 1260710.41 | Аналитический метод | 0.1 | - |
| 203 | 429045.22 | 1260701.28 | Аналитический метод | 0.1 | - |
| 204 | 429074.16 | 1260676.49 | Аналитический метод | 0.1 | - |
| 205 | 429089.88 | 1260663.03 | Аналитический метод | 0.1 | - |
| 206 | 429250.13 | 1260525.74 | Аналитический метод | 0.1 | - |
| 207 | 429381.40 | 1260412.78 | Аналитический метод | 0.1 | - |
| 208 | 429480.27 | 1260327.85 | Аналитический метод | 0.1 | - |
| 209 | 429491.33 | 1260348.75 | Аналитический метод | 0.1 | - |
| 157 | 429496.15 | 1260357.72 | Аналитический метод | 0.1 | - |
| 210 | 427169.94 | 1262138.11 | Аналитический метод | 0.1 | - |
| 211 | 427167.71 | 1262139.70 | Аналитический метод | 0.1 | - |
| 212 | 427161.82 | 1262143.92 | Аналитический метод | 0.1 | - |
| 213 | 427068.64 | 1262210.58 | Аналитический метод | 0.1 | - |
| 214 | 426886.90 | 1262342.38 | Аналитический метод | 0.1 | - |
| 215 | 426881.09 | 1262346.59 | Аналитический метод | 0.1 | - |
| 216 | 426838.92 | 1262377.18 | Аналитический метод | 0.1 | - |
| 217 | 426716.67 | 1262544.91 | Аналитический метод | 0.1 | - |
| 218 | 426647.43 | 1262642.77 | Аналитический метод | 0.1 | - |
| 219 | 426551.34 | 1262778.58 | Аналитический метод | 0.1 | - |
| 220 | 426376.30 | 1263023.31 | Аналитический метод | 0.1 | - |
| 221 | 426208.47 | 1263259.71 | Аналитический метод | 0.1 | - |
| 222 | 426068.62 | 1263456.55 | Аналитический метод | 0.1 | - |
| 223 | 425911.05 | 1263679.43 | Аналитический метод | 0.1 | - |
| 224 | 425760.29 | 1263889.09 | Аналитический метод | 0.1 | - |
| 225 | 425606.34 | 1264105.64 | Аналитический метод | 0.1 | - |
| 226 | 425479.11 | 1264283.46 | Аналитический метод | 0.1 | - |
| 227 | 425398.75 | 1264396.98 | Аналитический метод | 0.1 | - |
| 228 | 425397.55 | 1264398.68 | Аналитический метод | 0.1 | - |

|     |           |            |                     |     |   |
|-----|-----------|------------|---------------------|-----|---|
| 229 | 425345.97 | 1264471.53 | Аналитический метод | 0.1 | - |
| 230 | 425234.70 | 1264631.52 | Аналитический метод | 0.1 | - |
| 231 | 424973.35 | 1264702.77 | Аналитический метод | 0.1 | - |
| 232 | 424789.55 | 1264754.14 | Аналитический метод | 0.1 | - |
| 233 | 424428.57 | 1264854.65 | Аналитический метод | 0.1 | - |
| 234 | 424232.51 | 1264910.27 | Аналитический метод | 0.1 | - |
| 235 | 424042.16 | 1264964.14 | Аналитический метод | 0.1 | - |
| 236 | 423857.84 | 1265015.34 | Аналитический метод | 0.1 | - |
| 237 | 423695.92 | 1265060.83 | Аналитический метод | 0.1 | - |
| 238 | 423365.49 | 1265153.99 | Аналитический метод | 0.1 | - |
| 239 | 423204.15 | 1265267.12 | Аналитический метод | 0.1 | - |
| 240 | 423049.93 | 1265376.14 | Аналитический метод | 0.1 | - |
| 241 | 422950.65 | 1265446.06 | Аналитический метод | 0.1 | - |
| 242 | 422944.54 | 1265450.36 | Аналитический метод | 0.1 | - |
| 243 | 422798.33 | 1265553.32 | Аналитический метод | 0.1 | - |
| 244 | 422581.68 | 1265705.99 | Аналитический метод | 0.1 | - |
| 245 | 422349.05 | 1265869.64 | Аналитический метод | 0.1 | - |
| 246 | 422108.76 | 1266038.62 | Аналитический метод | 0.1 | - |
| 247 | 421863.58 | 1266087.54 | Аналитический метод | 0.1 | - |
| 248 | 421616.66 | 1266135.97 | Аналитический метод | 0.1 | - |
| 249 | 421396.54 | 1266179.74 | Аналитический метод | 0.1 | - |
| 250 | 421178.10 | 1266223.02 | Аналитический метод | 0.1 | - |
| 251 | 420946.83 | 1266268.23 | Аналитический метод | 0.1 | - |
| 252 | 420939.89 | 1266269.59 | Аналитический метод | 0.1 | - |
| 253 | 420893.76 | 1266278.61 | Аналитический метод | 0.1 | - |
| 254 | 420628.36 | 1266331.05 | Аналитический метод | 0.1 | - |
| 255 | 420357.60 | 1266384.12 | Аналитический метод | 0.1 | - |
| 256 | 420086.34 | 1266437.50 | Аналитический метод | 0.1 | - |
| 257 | 419972.93 | 1266460.82 | Аналитический метод | 0.1 | - |
| 258 | 419975.66 | 1266458.36 | Аналитический метод | 0.1 | - |
| 259 | 419982.17 | 1266442.49 | Аналитический метод | 0.1 | - |
| 260 | 420009.06 | 1266418.56 | Аналитический метод | 0.1 | - |
| 261 | 420079.96 | 1266405.13 | Аналитический метод | 0.1 | - |
| 262 | 420351.23 | 1266351.73 | Аналитический метод | 0.1 | - |
| 263 | 420621.99 | 1266298.67 | Аналитический метод | 0.1 | - |
| 264 | 420887.39 | 1266246.23 | Аналитический метод | 0.1 | - |
| 265 | 420935.43 | 1266236.84 | Аналитический метод | 0.1 | - |
| 266 | 420942.58 | 1266235.44 | Аналитический метод | 0.1 | - |
| 267 | 421171.72 | 1266190.64 | Аналитический метод | 0.1 | - |
| 268 | 421390.11 | 1266147.37 | Аналитический метод | 0.1 | - |
| 269 | 421610.27 | 1266103.60 | Аналитический метод | 0.1 | - |
| 270 | 421857.18 | 1266055.17 | Аналитический метод | 0.1 | - |
| 271 | 422095.47 | 1266007.62 | Аналитический метод | 0.1 | - |
| 272 | 422330.06 | 1265842.65 | Аналитический метод | 0.1 | - |
| 273 | 422562.68 | 1265679.01 | Аналитический метод | 0.1 | - |
| 274 | 422779.33 | 1265526.34 | Аналитический метод | 0.1 | - |
| 275 | 422912.52 | 1265432.54 | Аналитический метод | 0.1 | - |
| 276 | 422919.26 | 1265427.80 | Аналитический метод | 0.1 | - |
| 277 | 423030.90 | 1265349.18 | Аналитический метод | 0.1 | - |
| 278 | 423185.16 | 1265240.14 | Аналитический метод | 0.1 | - |
| 279 | 423351.13 | 1265123.75 | Аналитический метод | 0.1 | - |
| 280 | 423686.98 | 1265029.06 | Аналитический метод | 0.1 | - |
| 281 | 423848.96 | 1264983.55 | Аналитический метод | 0.1 | - |
| 282 | 424033.25 | 1264932.37 | Аналитический метод | 0.1 | - |

|     |           |            |                     |     |   |
|-----|-----------|------------|---------------------|-----|---|
| 283 | 424223.52 | 1264878.52 | Аналитический метод | 0.1 | - |
| 284 | 424419.65 | 1264822.88 | Аналитический метод | 0.1 | - |
| 285 | 424780.68 | 1264722.35 | Аналитический метод | 0.1 | - |
| 286 | 424964.46 | 1264670.99 | Аналитический метод | 0.1 | - |
| 287 | 425212.35 | 1264599.77 | Аналитический метод | 0.1 | - |
| 288 | 425319.05 | 1264452.45 | Аналитический метод | 0.1 | - |
| 289 | 425363.96 | 1264389.00 | Аналитический метод | 0.1 | - |
| 290 | 425365.21 | 1264387.24 | Аналитический метод | 0.1 | - |
| 291 | 425452.23 | 1264264.33 | Аналитический метод | 0.1 | - |
| 292 | 425579.48 | 1264086.47 | Аналитический метод | 0.1 | - |
| 293 | 425733.44 | 1263869.90 | Аналитический метод | 0.1 | - |
| 294 | 425884.18 | 1263660.27 | Аналитический метод | 0.1 | - |
| 295 | 426041.70 | 1263437.47 | Аналитический метод | 0.1 | - |
| 296 | 426181.56 | 1263240.60 | Аналитический метод | 0.1 | - |
| 297 | 426349.42 | 1263004.16 | Аналитический метод | 0.1 | - |
| 298 | 426524.45 | 1262759.45 | Аналитический метод | 0.1 | - |
| 299 | 426609.79 | 1262638.83 | Аналитический метод | 0.1 | - |
| 300 | 426689.78 | 1262525.79 | Аналитический метод | 0.1 | - |
| 301 | 426812.46 | 1262350.72 | Аналитический метод | 0.1 | - |
| 302 | 426924.73 | 1262271.61 | Аналитический метод | 0.1 | - |
| 303 | 426932.92 | 1262265.84 | Аналитический метод | 0.1 | - |
| 304 | 427049.44 | 1262183.74 | Аналитический метод | 0.1 | - |
| 305 | 427148.31 | 1262113.01 | Аналитический метод | 0.1 | - |
| 306 | 427154.09 | 1262108.87 | Аналитический метод | 0.1 | - |
| 307 | 427157.78 | 1262106.23 | Аналитический метод | 0.1 | - |
| 308 | 427165.90 | 1262121.72 | Аналитический метод | 0.1 | - |
| 210 | 427169.94 | 1262138.11 | Аналитический метод | 0.1 | - |
|     |           |            |                     |     |   |
| 309 | 419956.46 | 1266428.52 | Аналитический метод | 0.1 | - |
| 310 | 419954.71 | 1266430.08 | Аналитический метод | 0.1 | - |
| 311 | 419933.80 | 1266448.99 | Аналитический метод | 0.1 | - |
| 312 | 419928.31 | 1266453.96 | Аналитический метод | 0.1 | - |
| 313 | 419921.49 | 1266459.34 | Аналитический метод | 0.1 | - |
| 314 | 419915.48 | 1266464.21 | Аналитический метод | 0.1 | - |
| 315 | 419909.27 | 1266468.97 | Аналитический метод | 0.1 | - |
| 316 | 419903.41 | 1266473.10 | Аналитический метод | 0.1 | - |
| 317 | 419899.27 | 1266475.96 | Аналитический метод | 0.1 | - |
| 318 | 419859.27 | 1266484.19 | Аналитический метод | 0.1 | - |
| 319 | 419833.57 | 1266509.49 | Аналитический метод | 0.1 | - |
| 320 | 419823.07 | 1266514.03 | Аналитический метод | 0.1 | - |
| 321 | 419781.89 | 1266530.77 | Аналитический метод | 0.1 | - |
| 322 | 419749.00 | 1266544.63 | Аналитический метод | 0.1 | - |
| 323 | 419841.18 | 1266450.36 | Аналитический метод | 0.1 | - |
| 309 | 419956.46 | 1266428.52 | Аналитический метод | 0.1 | - |
|     |           |            |                     |     |   |
| 324 | 419766.95 | 1266575.08 | Аналитический метод | 0.1 | - |
| 325 | 419724.49 | 1266616.89 | Аналитический метод | 0.1 | - |
| 326 | 419563.87 | 1266763.20 | Аналитический метод | 0.1 | - |
| 327 | 419420.19 | 1266900.03 | Аналитический метод | 0.1 | - |
| 328 | 419385.08 | 1266934.19 | Аналитический метод | 0.1 | - |
| 329 | 419380.52 | 1266938.63 | Аналитический метод | 0.1 | - |
| 330 | 419283.44 | 1267033.08 | Аналитический метод | 0.1 | - |
| 331 | 419307.16 | 1267089.96 | Аналитический метод | 0.1 | - |
| 332 | 419348.84 | 1267179.18 | Аналитический метод | 0.1 | - |

|     |           |            |                     |     |   |
|-----|-----------|------------|---------------------|-----|---|
| 333 | 419350.95 | 1267183.71 | Аналитический метод | 0.1 | - |
| 334 | 419362.84 | 1267209.15 | Аналитический метод | 0.1 | - |
| 335 | 419364.34 | 1267218.63 | Аналитический метод | 0.1 | - |
| 336 | 419359.55 | 1267218.99 | Аналитический метод | 0.1 | - |
| 337 | 419337.47 | 1267220.67 | Аналитический метод | 0.1 | - |
| 338 | 419327.87 | 1267221.37 | Аналитический метод | 0.1 | - |
| 339 | 419316.82 | 1267195.73 | Аналитический метод | 0.1 | - |
| 340 | 419314.85 | 1267191.17 | Аналитический метод | 0.1 | - |
| 341 | 419276.99 | 1267103.35 | Аналитический метод | 0.1 | - |
| 342 | 419240.67 | 1267024.59 | Аналитический метод | 0.1 | - |
| 343 | 419374.87 | 1266897.50 | Аналитический метод | 0.1 | - |
| 344 | 419379.24 | 1266893.36 | Аналитический метод | 0.1 | - |
| 345 | 419397.39 | 1266876.18 | Аналитический метод | 0.1 | - |
| 346 | 419541.38 | 1266739.05 | Аналитический метод | 0.1 | - |
| 347 | 419682.64 | 1266610.38 | Аналитический метод | 0.1 | - |
| 348 | 419715.48 | 1266596.75 | Аналитический метод | 0.1 | - |
| 349 | 419758.87 | 1266578.49 | Аналитический метод | 0.1 | - |
| 324 | 419766.95 | 1266575.08 | Аналитический метод | 0.1 | - |

3. Сведения о характерных точках части (частей) границы объекта

| Обозначение<br>характерных<br>точек части<br>границы | Координаты, м |   | Метод<br>определения<br>координат<br>характерной<br>точки | Средняя<br>квадратическая<br>погрешность<br>положения<br>характерной<br>точки (Mt), м | Описание<br>обозначения точки<br>на местности (при<br>наличии) |
|--|---------------|---|---|---|--|
|  | X             | Y |   |   |  |
| 1  | 2             | 3 | 4   | 5   | 6  |
| -  | -             | - | -   | -   | -  |

**Раздел 3**

**Сведения о местоположении измененных (уточненных) границ объекта**

1. Система координат МСК-50 (зона 1)

2. Сведения о характерных точках границ объекта


| Обозначен<br>ие<br>характерн<br>ых точек<br>границ | Существующие<br>координаты, м |   | Измененные<br>(уточненные)<br>координаты, м |   | Метод<br>определения<br>координат<br>характерной<br>точки | Средняя<br>квадратическая<br>погрешность<br>положения<br>характерной<br>точки (Mt), м | Описание<br>обозначения<br>точки на<br>местности<br>(при наличии) |
|--|-------------------------------|---|---|---|---|---|---|
|  | X                             | Y | X   | Y |   |   |   |
| 1  | 2                             | 3 | 4   | 5 | 6   | 7   | 8   |
| -  | -                             | - | -   | - | -   | -   | -   |

3. Сведения о характерных точках части (частей) границы объекта

|   |   |   |   |   |   |   |   |
|---|---|---|---|---|---|---|---|
| - | - | - | - | - | - | - | - |
|---|---|---|---|---|---|---|---|





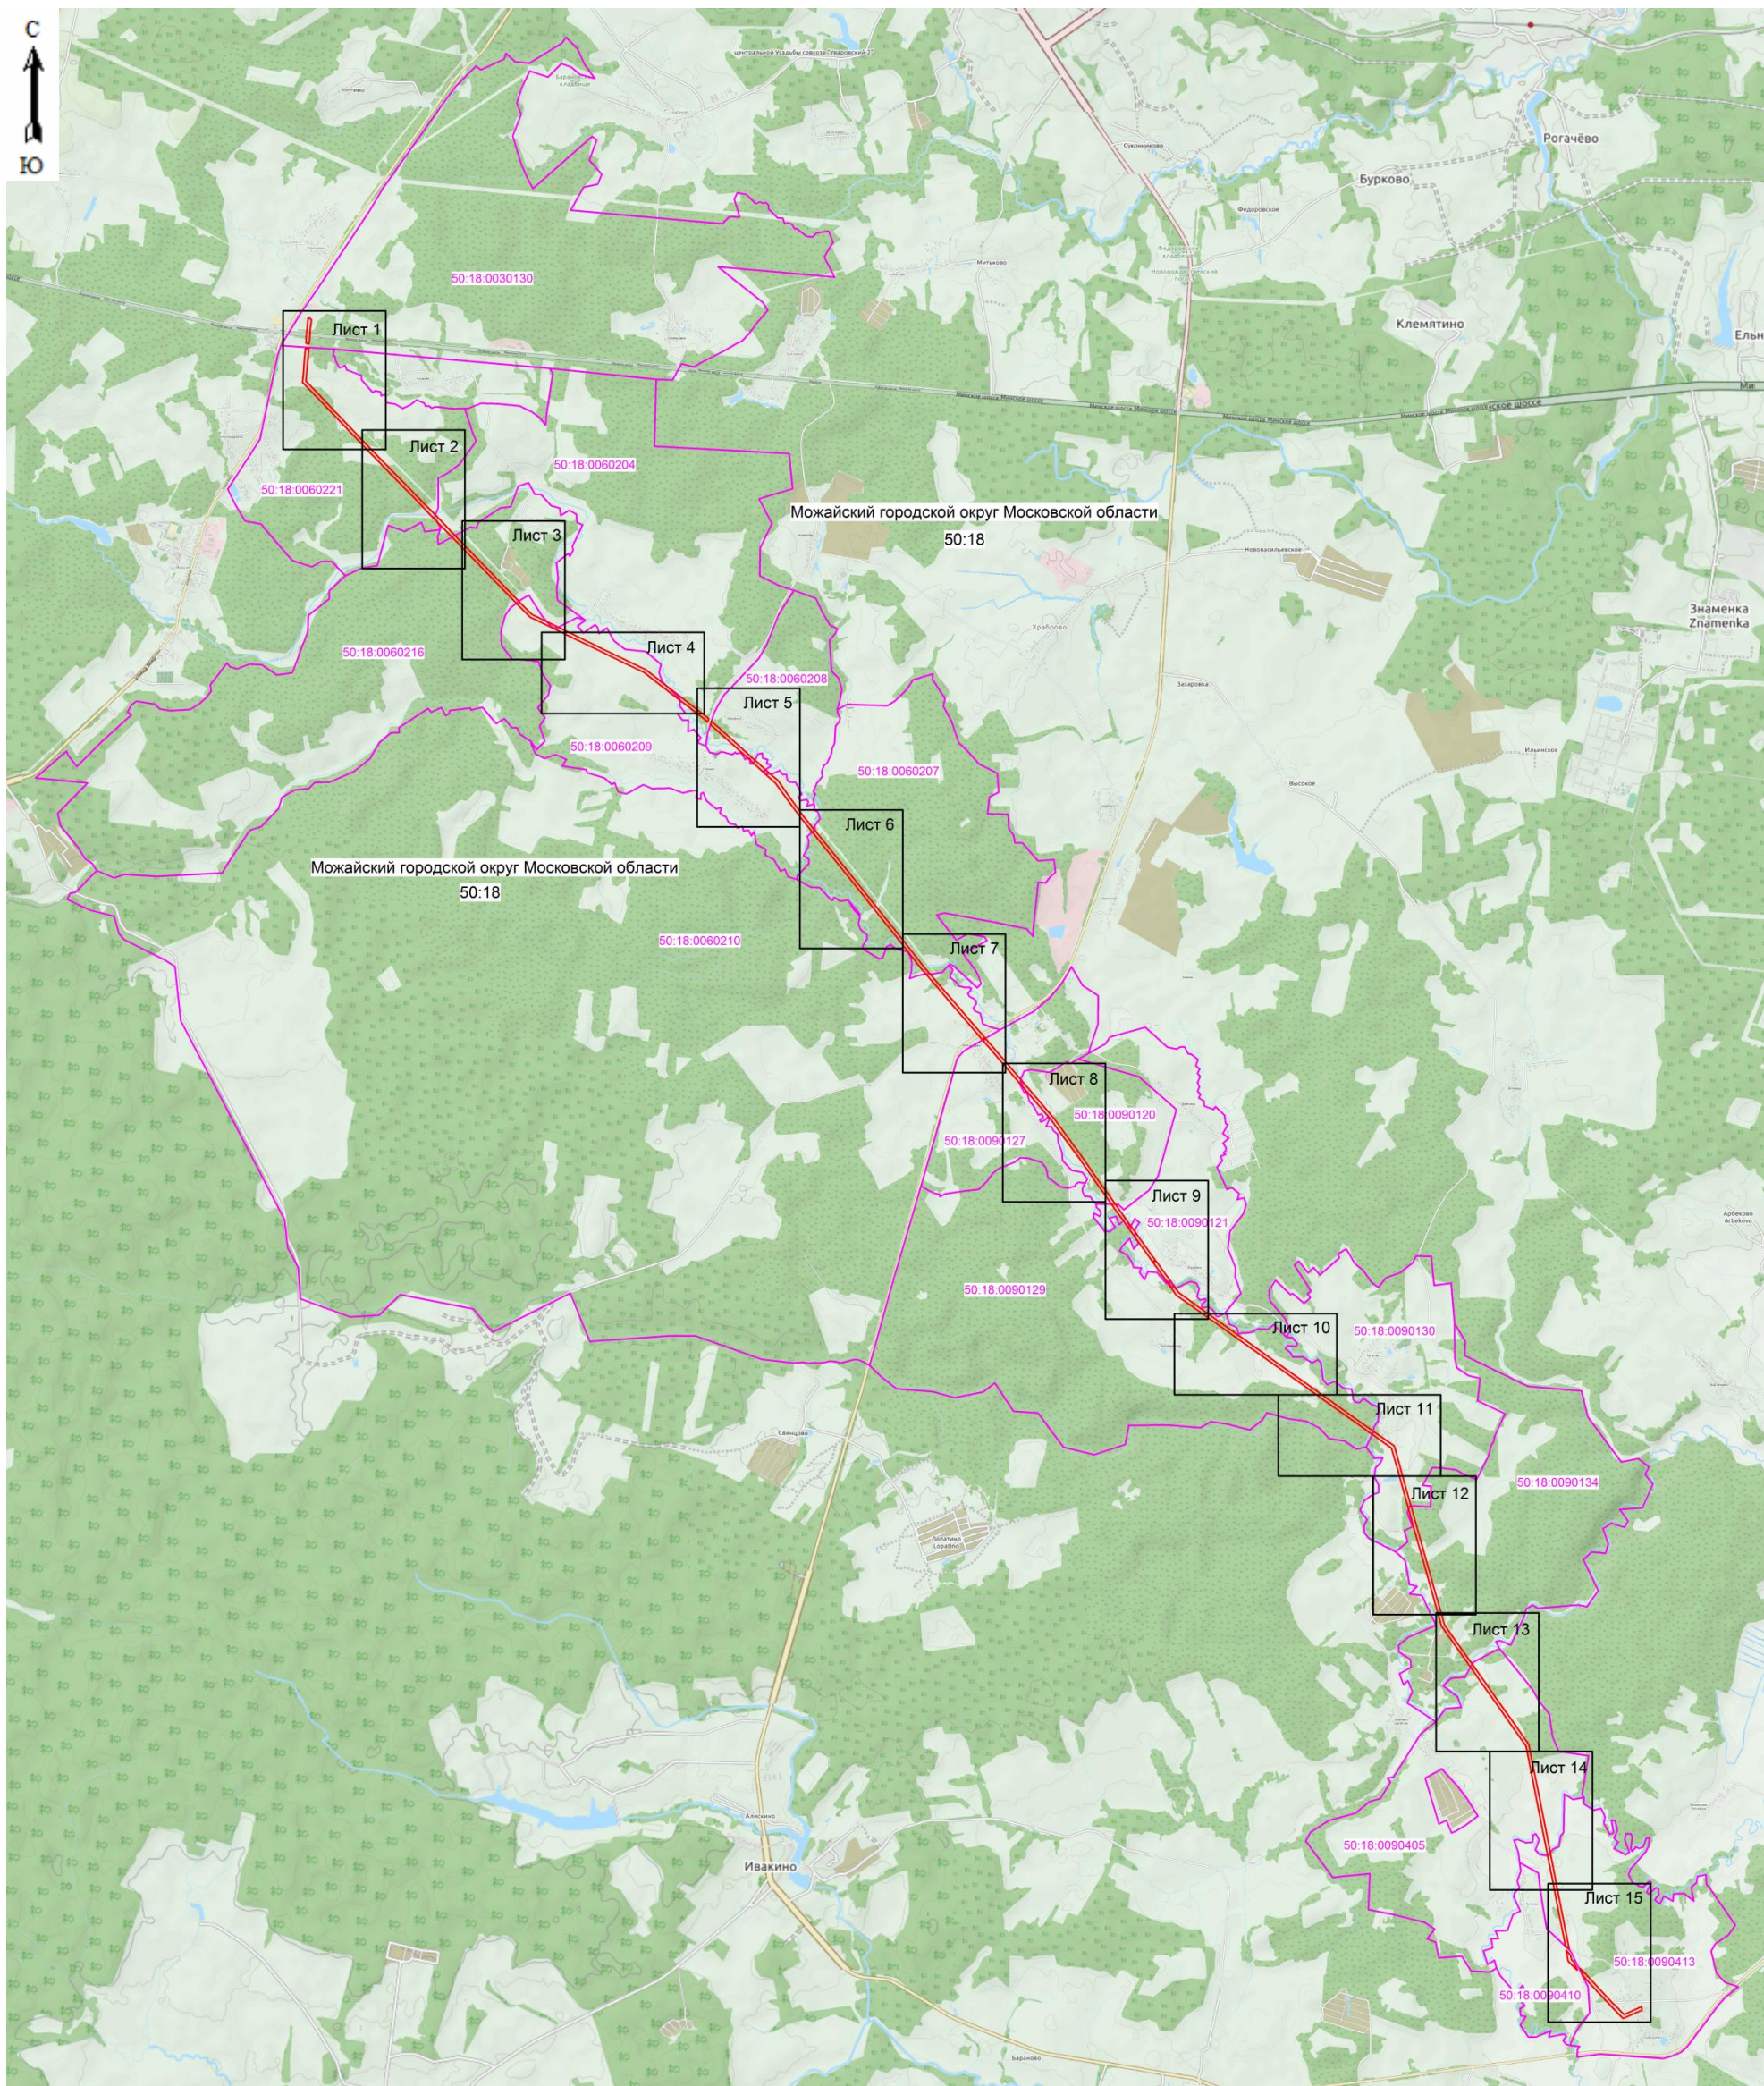

**Схема расположения границ публичного сервитута  
Обзорная схема**



**Масштаб 1: 60000**

**Используемые условные знаки и обозначения:**

-  - граница зоны публичного сервитута
-  - граница кадастрового квартала
-  - номер кадастрового квартала
-  - место положения объекта для которого устанавливается публичный сервитут

Кадастровый инженер

Курчак Е.В.

Дата 22.01.2021 г.

Место для отпечатка печатной формы, составившего графическое описание



Схема расположения границ публичного сервитута




Масштаб 1: 5000

Используемые условные знаки и обозначения:

- 1 - поворотная точка границы публичного сервитута
- граница зоны публичного сервитута
- граница кадастрового квартала
- граница земельного участка, имеющиеся в ЕГРН сведения о которой достаточны для определения ее местоположения
- 50:18:0030130 - номер кадастрового квартала
- 50:18:0030130:18 - кадастровый номер земельного участка
- местоположение объекта, для которого устанавливается публичный сервитут


Кадастровый инженер  Хурчак Е.В. Дата 22.01.2021 г.  
 Место для оттиска печати  графическое описание

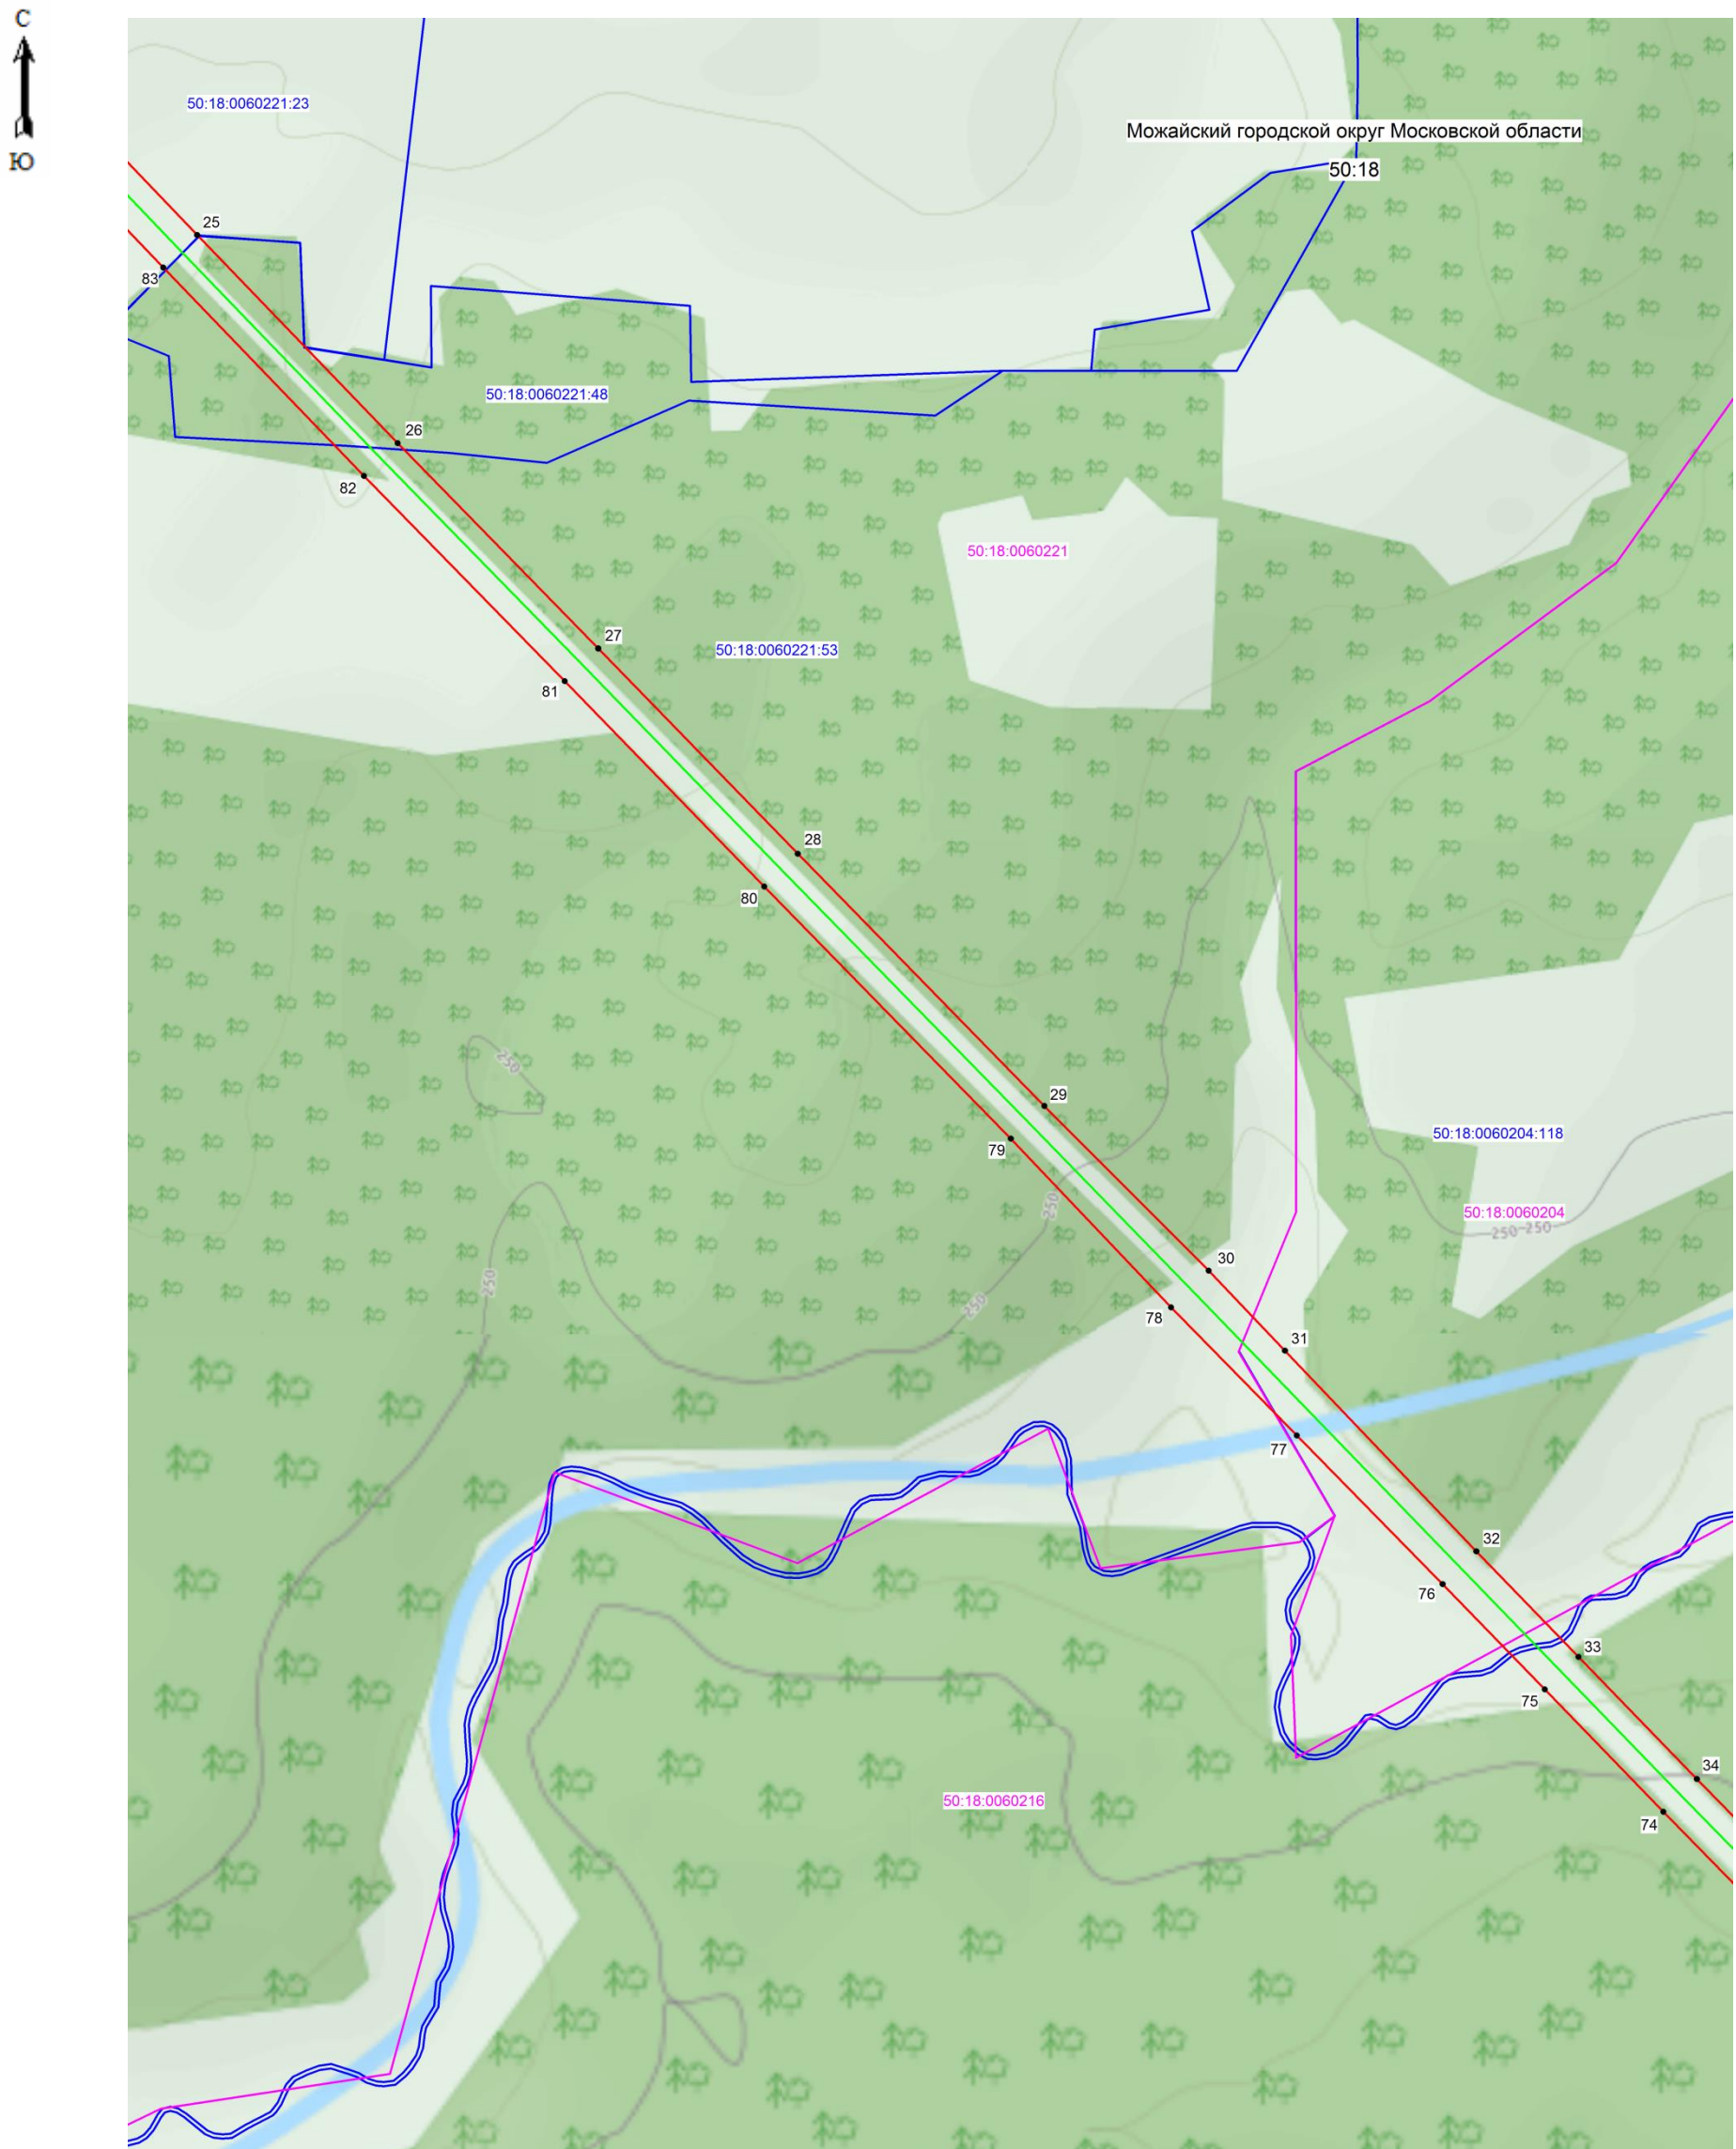


Масштаб 1: 5000

Используемые условные знаки и обозначения:

- 30 - поворотная точка границы публичного сервитута
- граница зоны публичного сервитута
- граница кадастрового квартала
- граница земельного участка, имеющиеся в ЕГРН сведения о которой достаточны для определения ее местоположения
- 50:18:0060221 - номер кадастрового квартала
- 50:18:0060221:53 - кадастровый номер земельного участка
- местоположение объекта, для которого устанавливается публичный сервитут

Кадастровый инженер  Хурчак Е.В. Дата 22.01.2021 г.  
 Место для оттиска печати, л. 36. 10. 2021 г. графическое описание

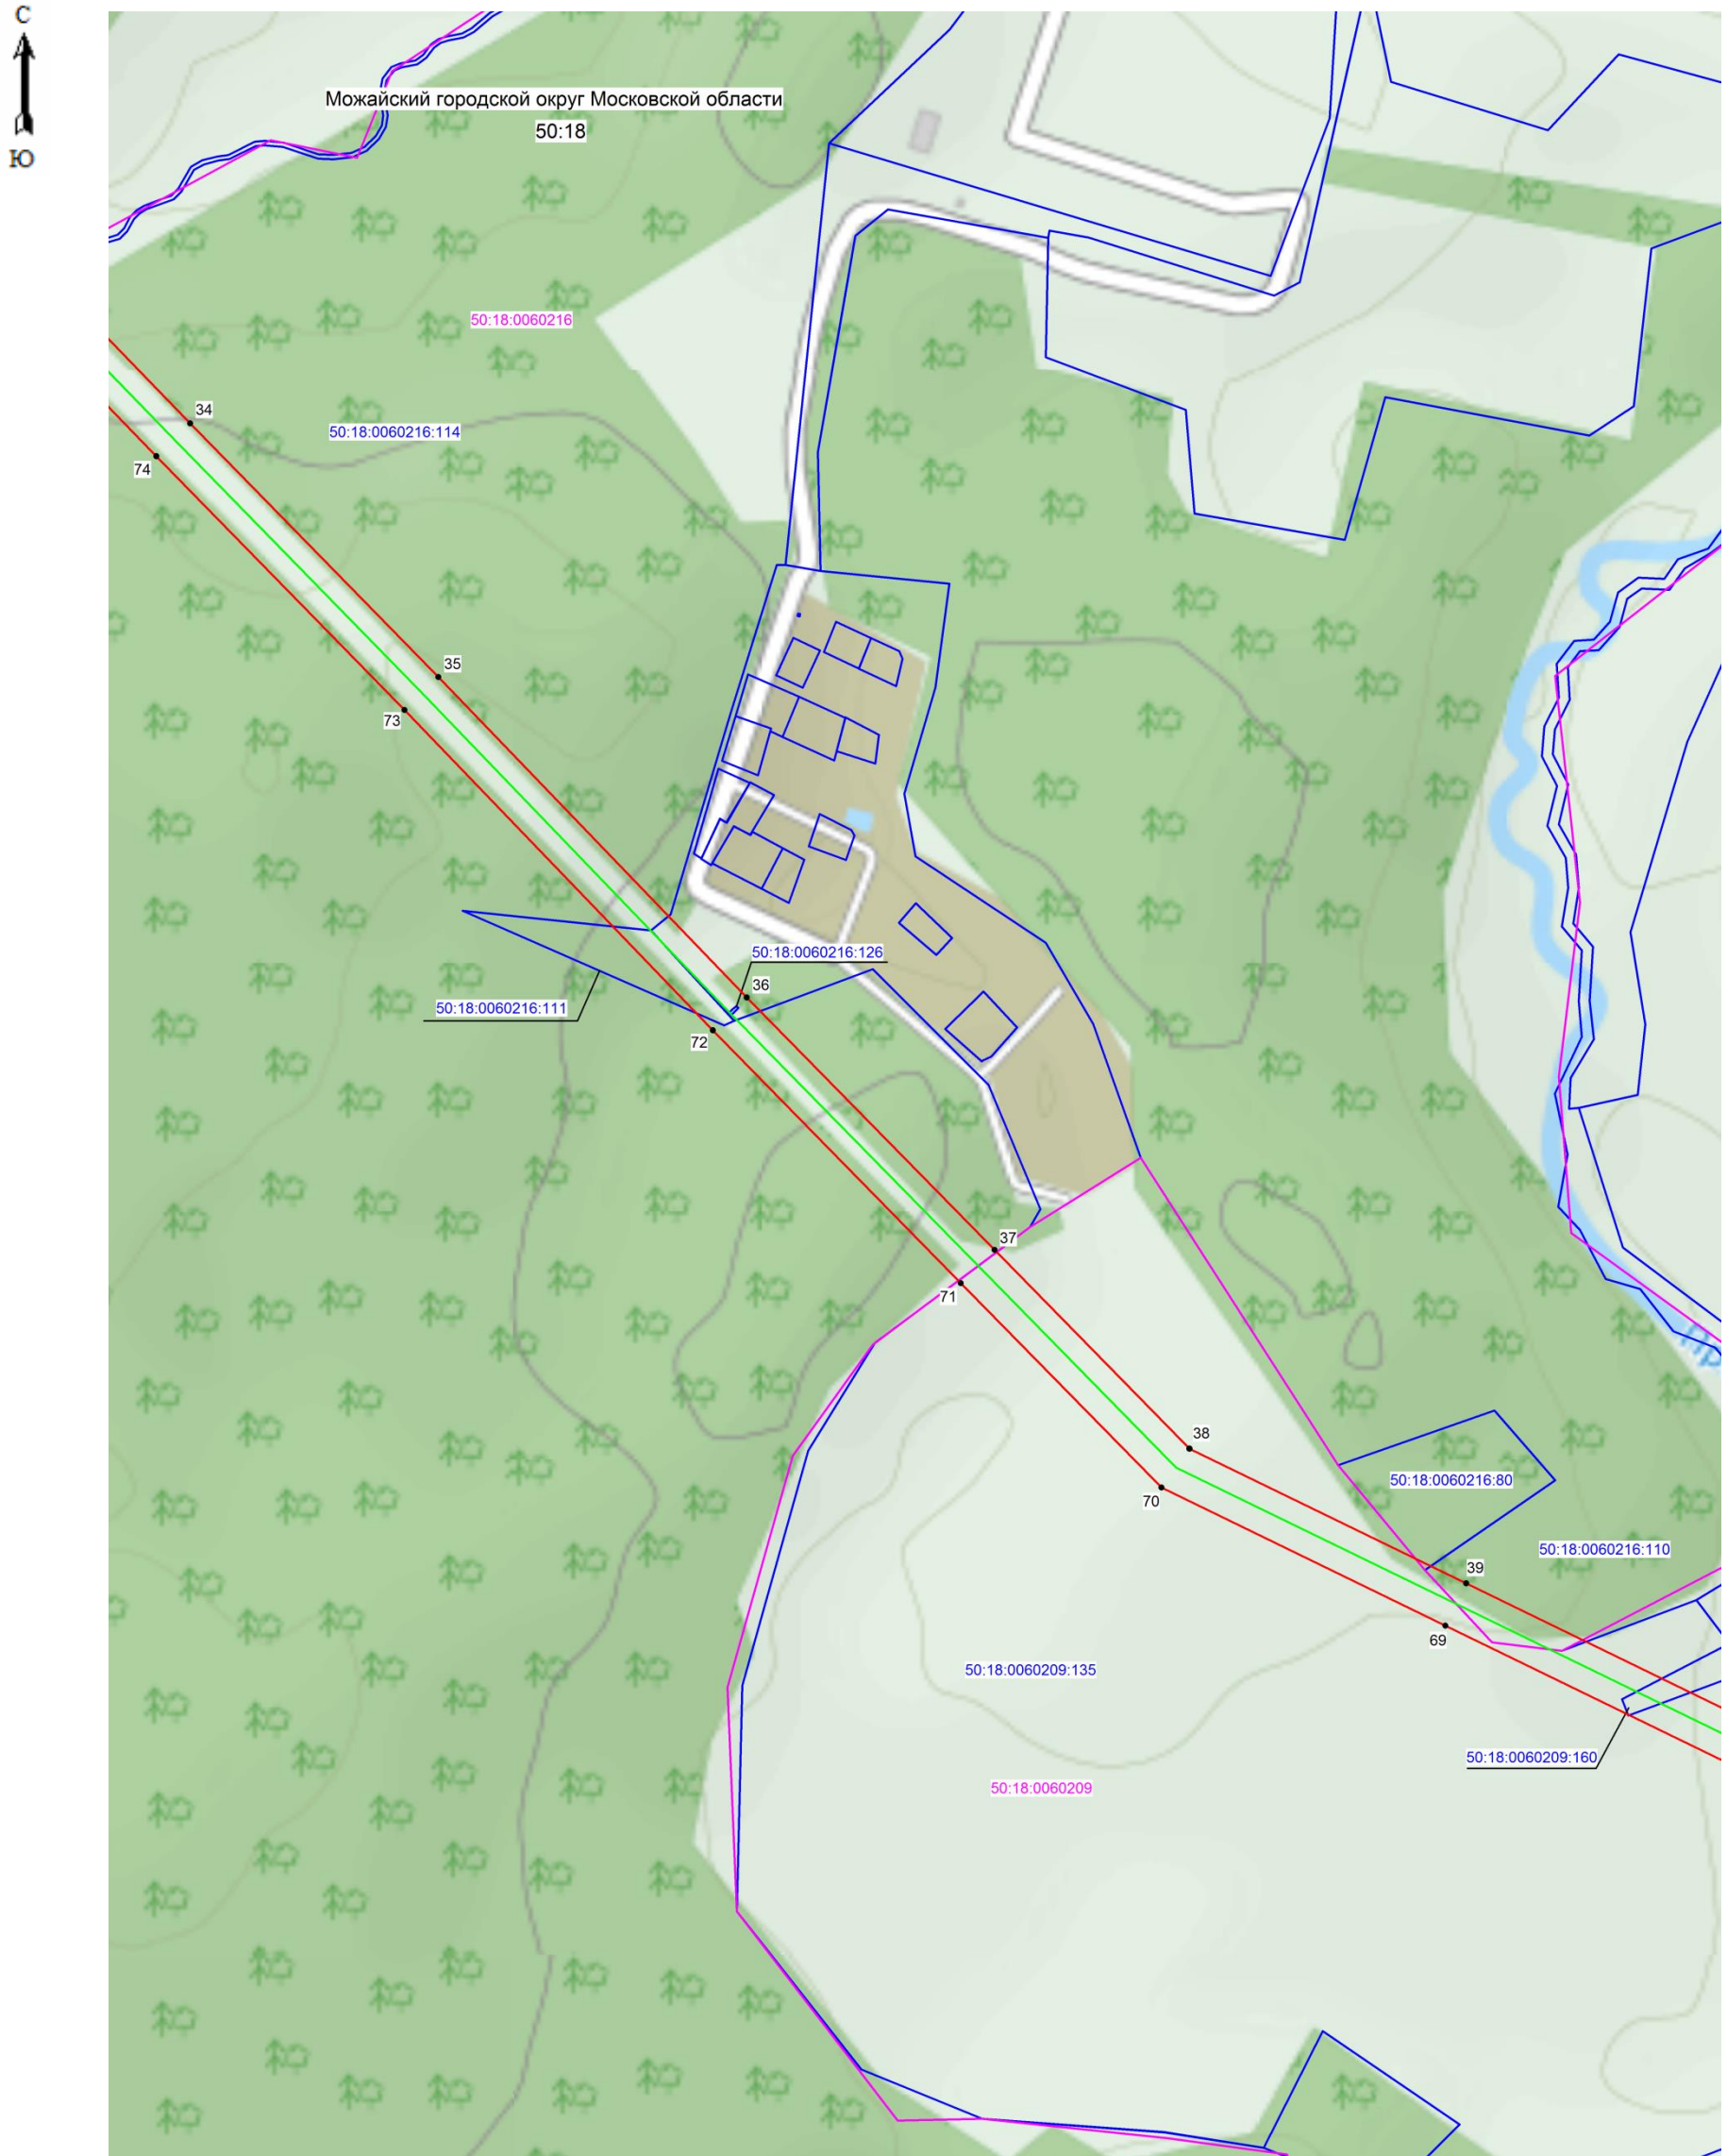

Масштаб 1: 5000

Используемые условные знаки и обозначения:

- 37 - поворотная точка границы публичного сервитута
- (red line) - граница зоны публичного сервитута
- (pink line) - граница кадастрового квартала
- (blue line) - граница земельного участка, имеющиеся в ЕГРН сведения о которой достаточны для определения ее местоположения
- 50:18:0060216 - номер кадастрового квартала
- 50:18:0060216:80 - кадастровый номер земельного участка
- (green line) - местоположение объекта, для которого устанавливается публичный сервитут

Кадастровый инженер  Хурчак Е.В. Дата 22.01.2021 г.  

Схема расположения границ публичного сервитута



Масштаб 1: 5000


Используемые условные знаки и обозначения:

- 43 - поворотная точка границы публичного сервитута
- граница зоны публичного сервитута
- граница кадастрового квартала
- граница земельного участка, имеющиеся в ЕГРН сведения о которой достаточны для определения ее местоположения
- 50:18:0060209 - номер кадастрового квартала
- 50:18:0060209:143 - кадастровый номер земельного участка
- местоположение объекта, для которого устанавливается публичный сервитут

Кадастровый инженер Курчак Е.В. Дата 22.01.2021 г.




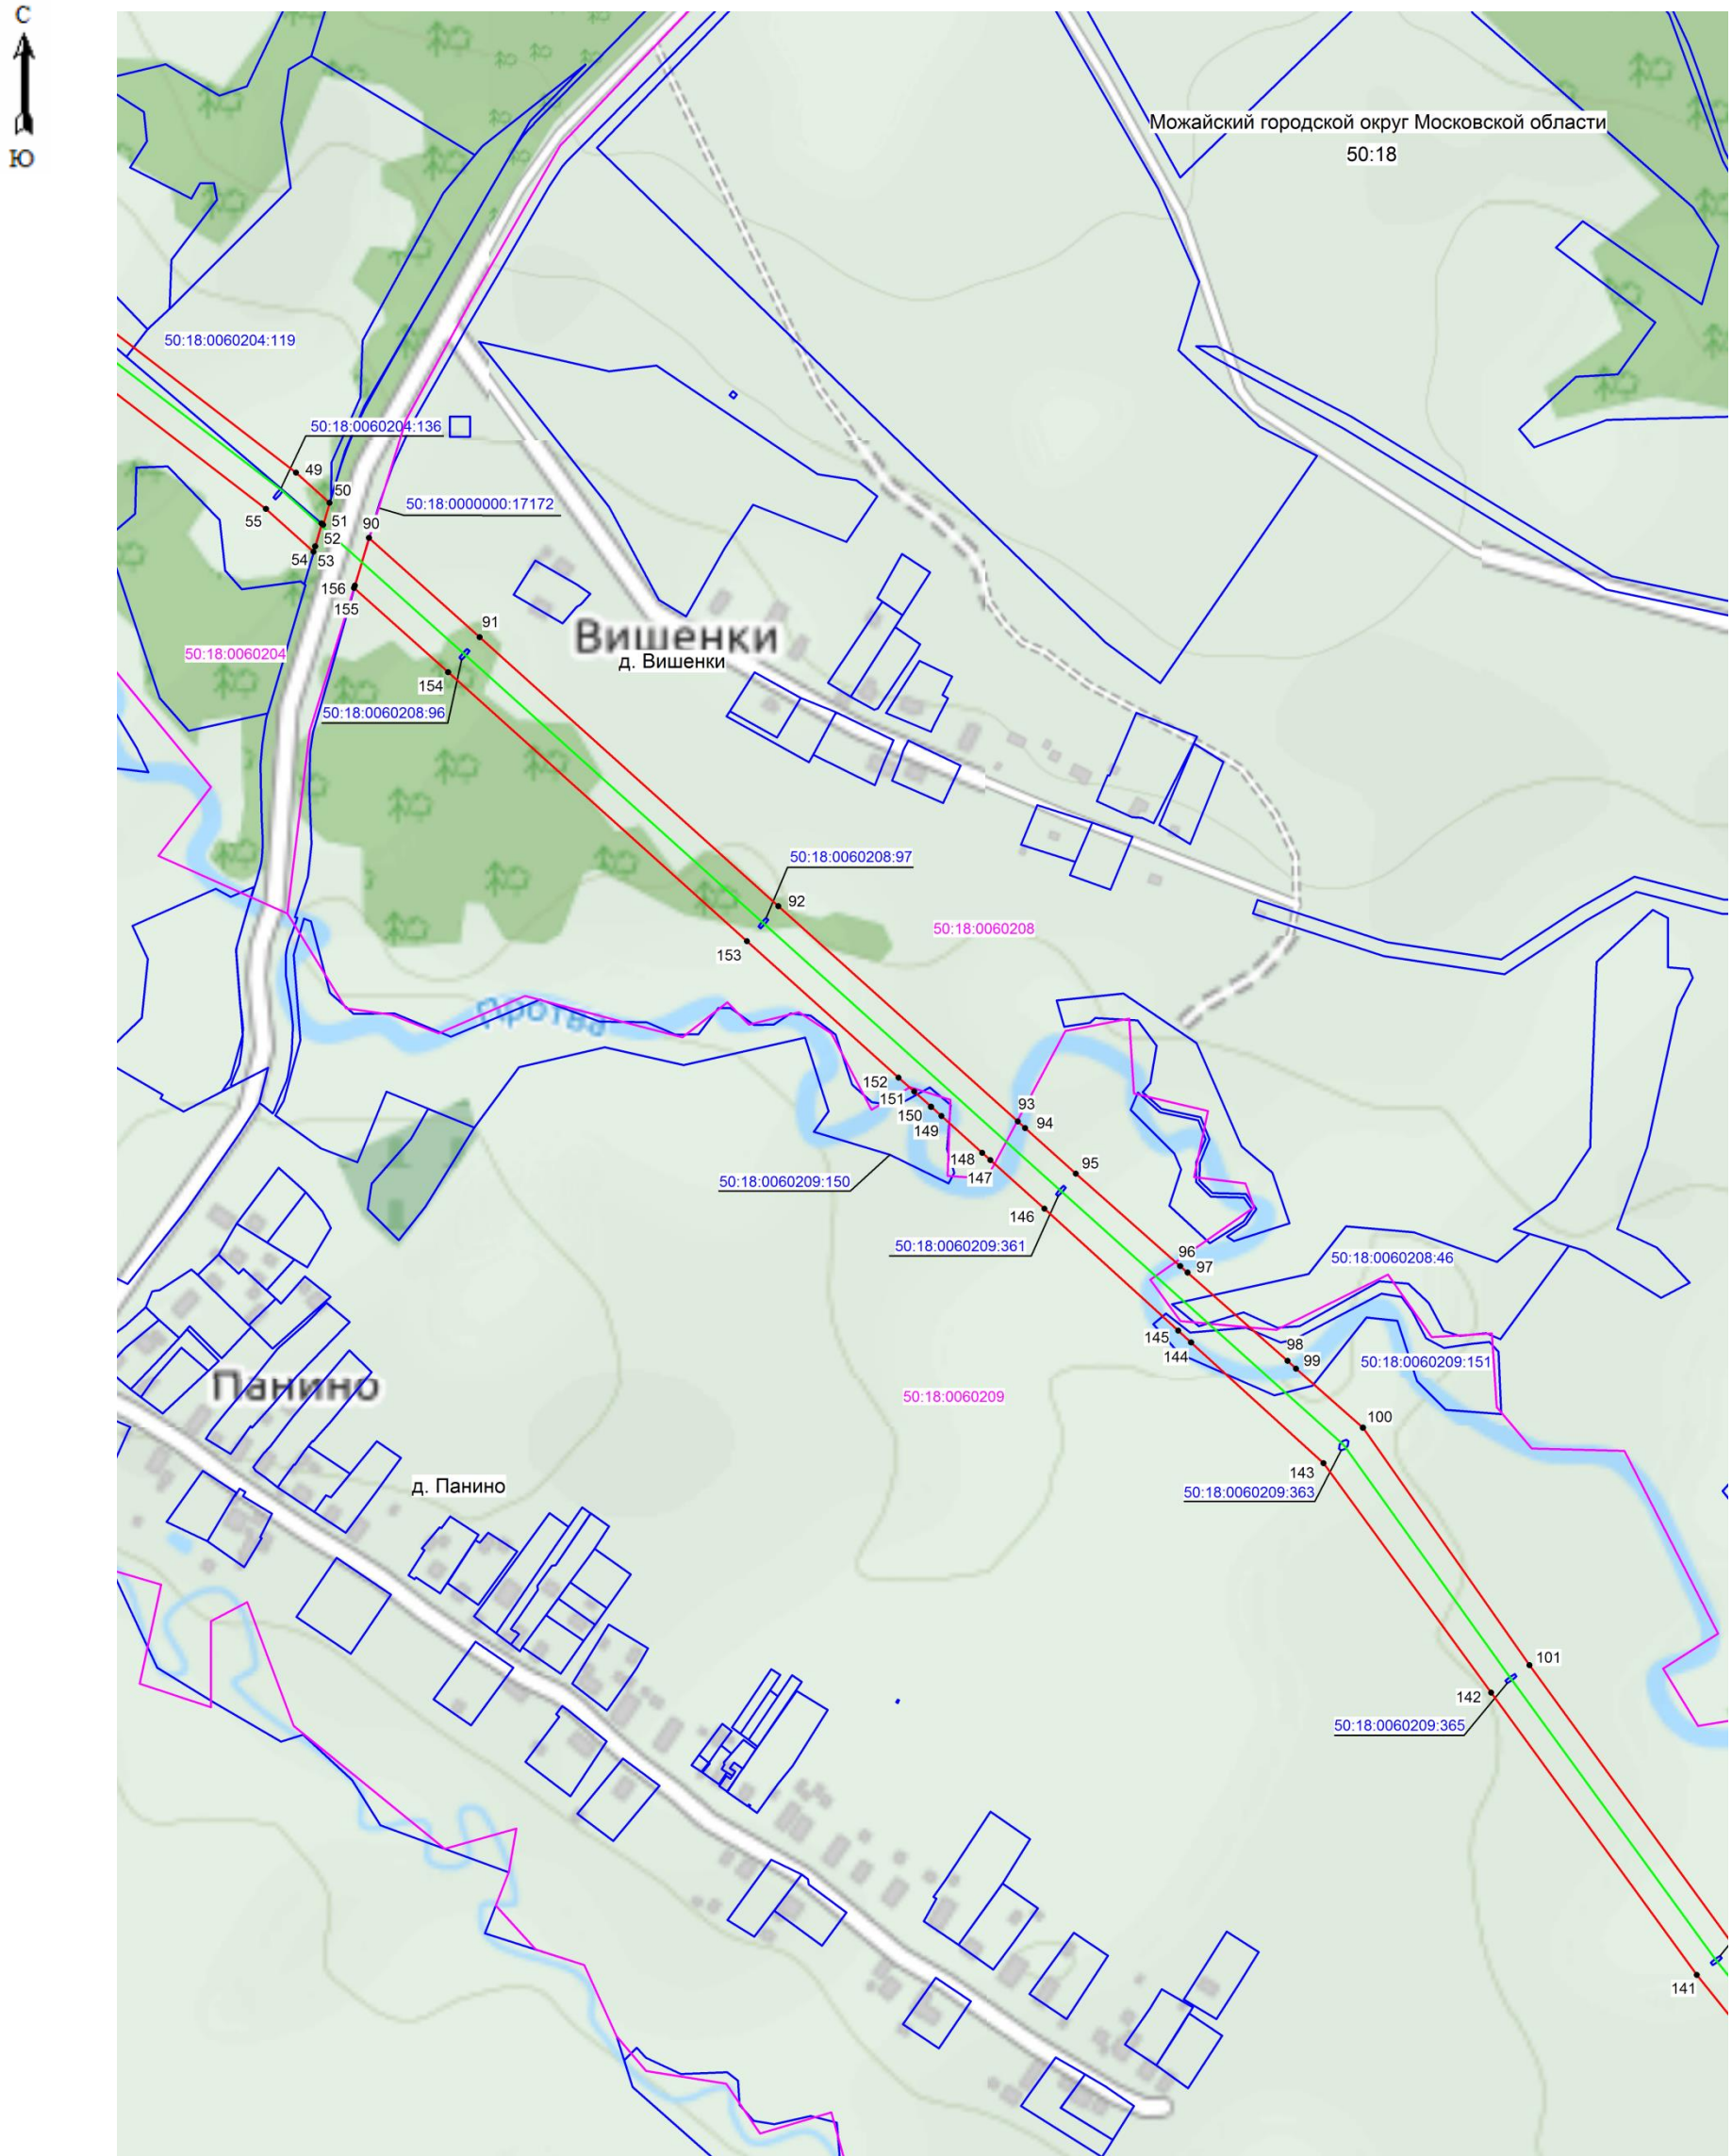


Масштаб 1: 5000

Используемые условные знаки и обозначения:

- 95 - поворотная точка границы публичного сервитута
- (red line) - граница зоны публичного сервитута
- (pink line) - граница кадастрового квартала
- (blue line) - граница земельного участка, имеющиеся в ЕГРН сведения о которой достаточны для определения ее местоположения
- 50:18:0060208 - номер кадастрового квартала
- 50:18:0060208:46 - кадастровый номер земельного участка
- (green line) - место положения объекта, для которого устанавливается публичный сервитут

Кадастровый инженер  Хурчак Е.В. Дата 22.01.2021 г.  

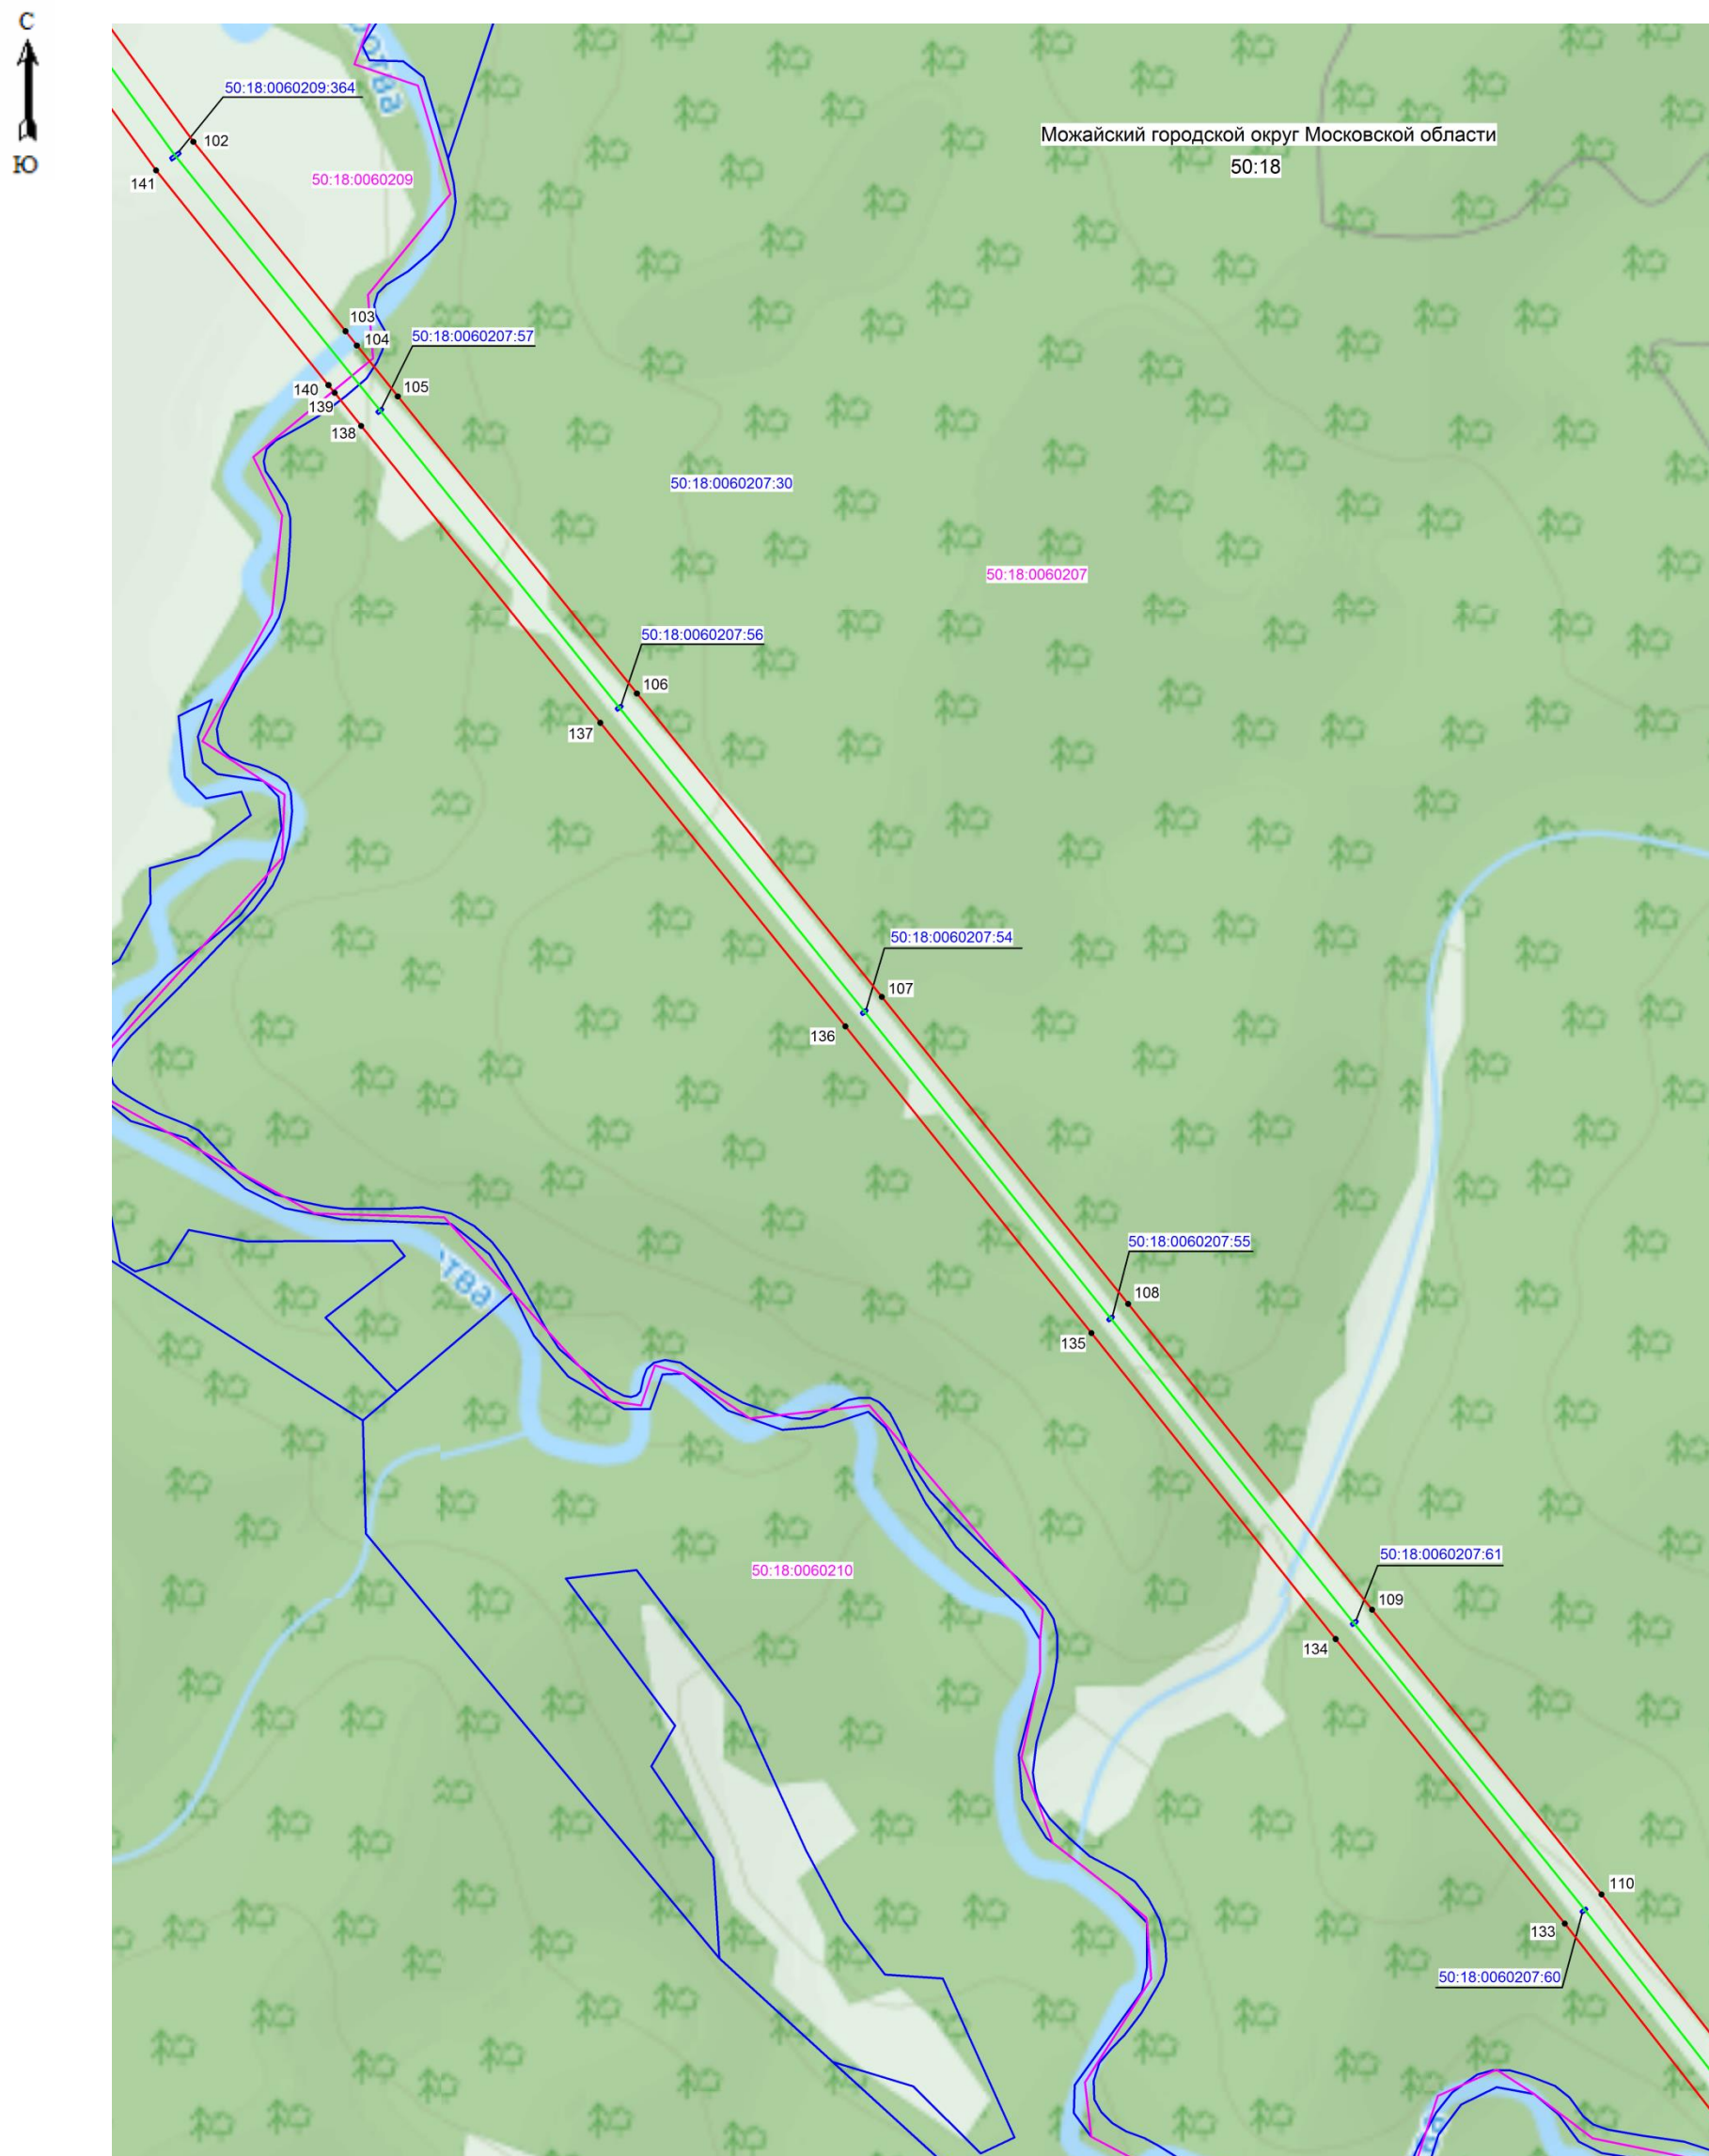


Масштаб 1: 5000

Используемые условные знаки и обозначения:

- 105 - поворотная точка границы публичного сервитута
- граница зоны публичного сервитута
- граница кадастрового квартала
- граница земельного участка, имеющиеся в ЕГРН сведения о которой достаточны для определения ее местоположения
- 50:18:0060207 - номер кадастрового квартала
- 50:18:0060207:30 - кадастровый номер земельного участка
- место положения объекта, для которого устанавливается публичный сервитут

Кадастровый инженер  Хурчак Е.В. Дата 22.01.2021 г.  

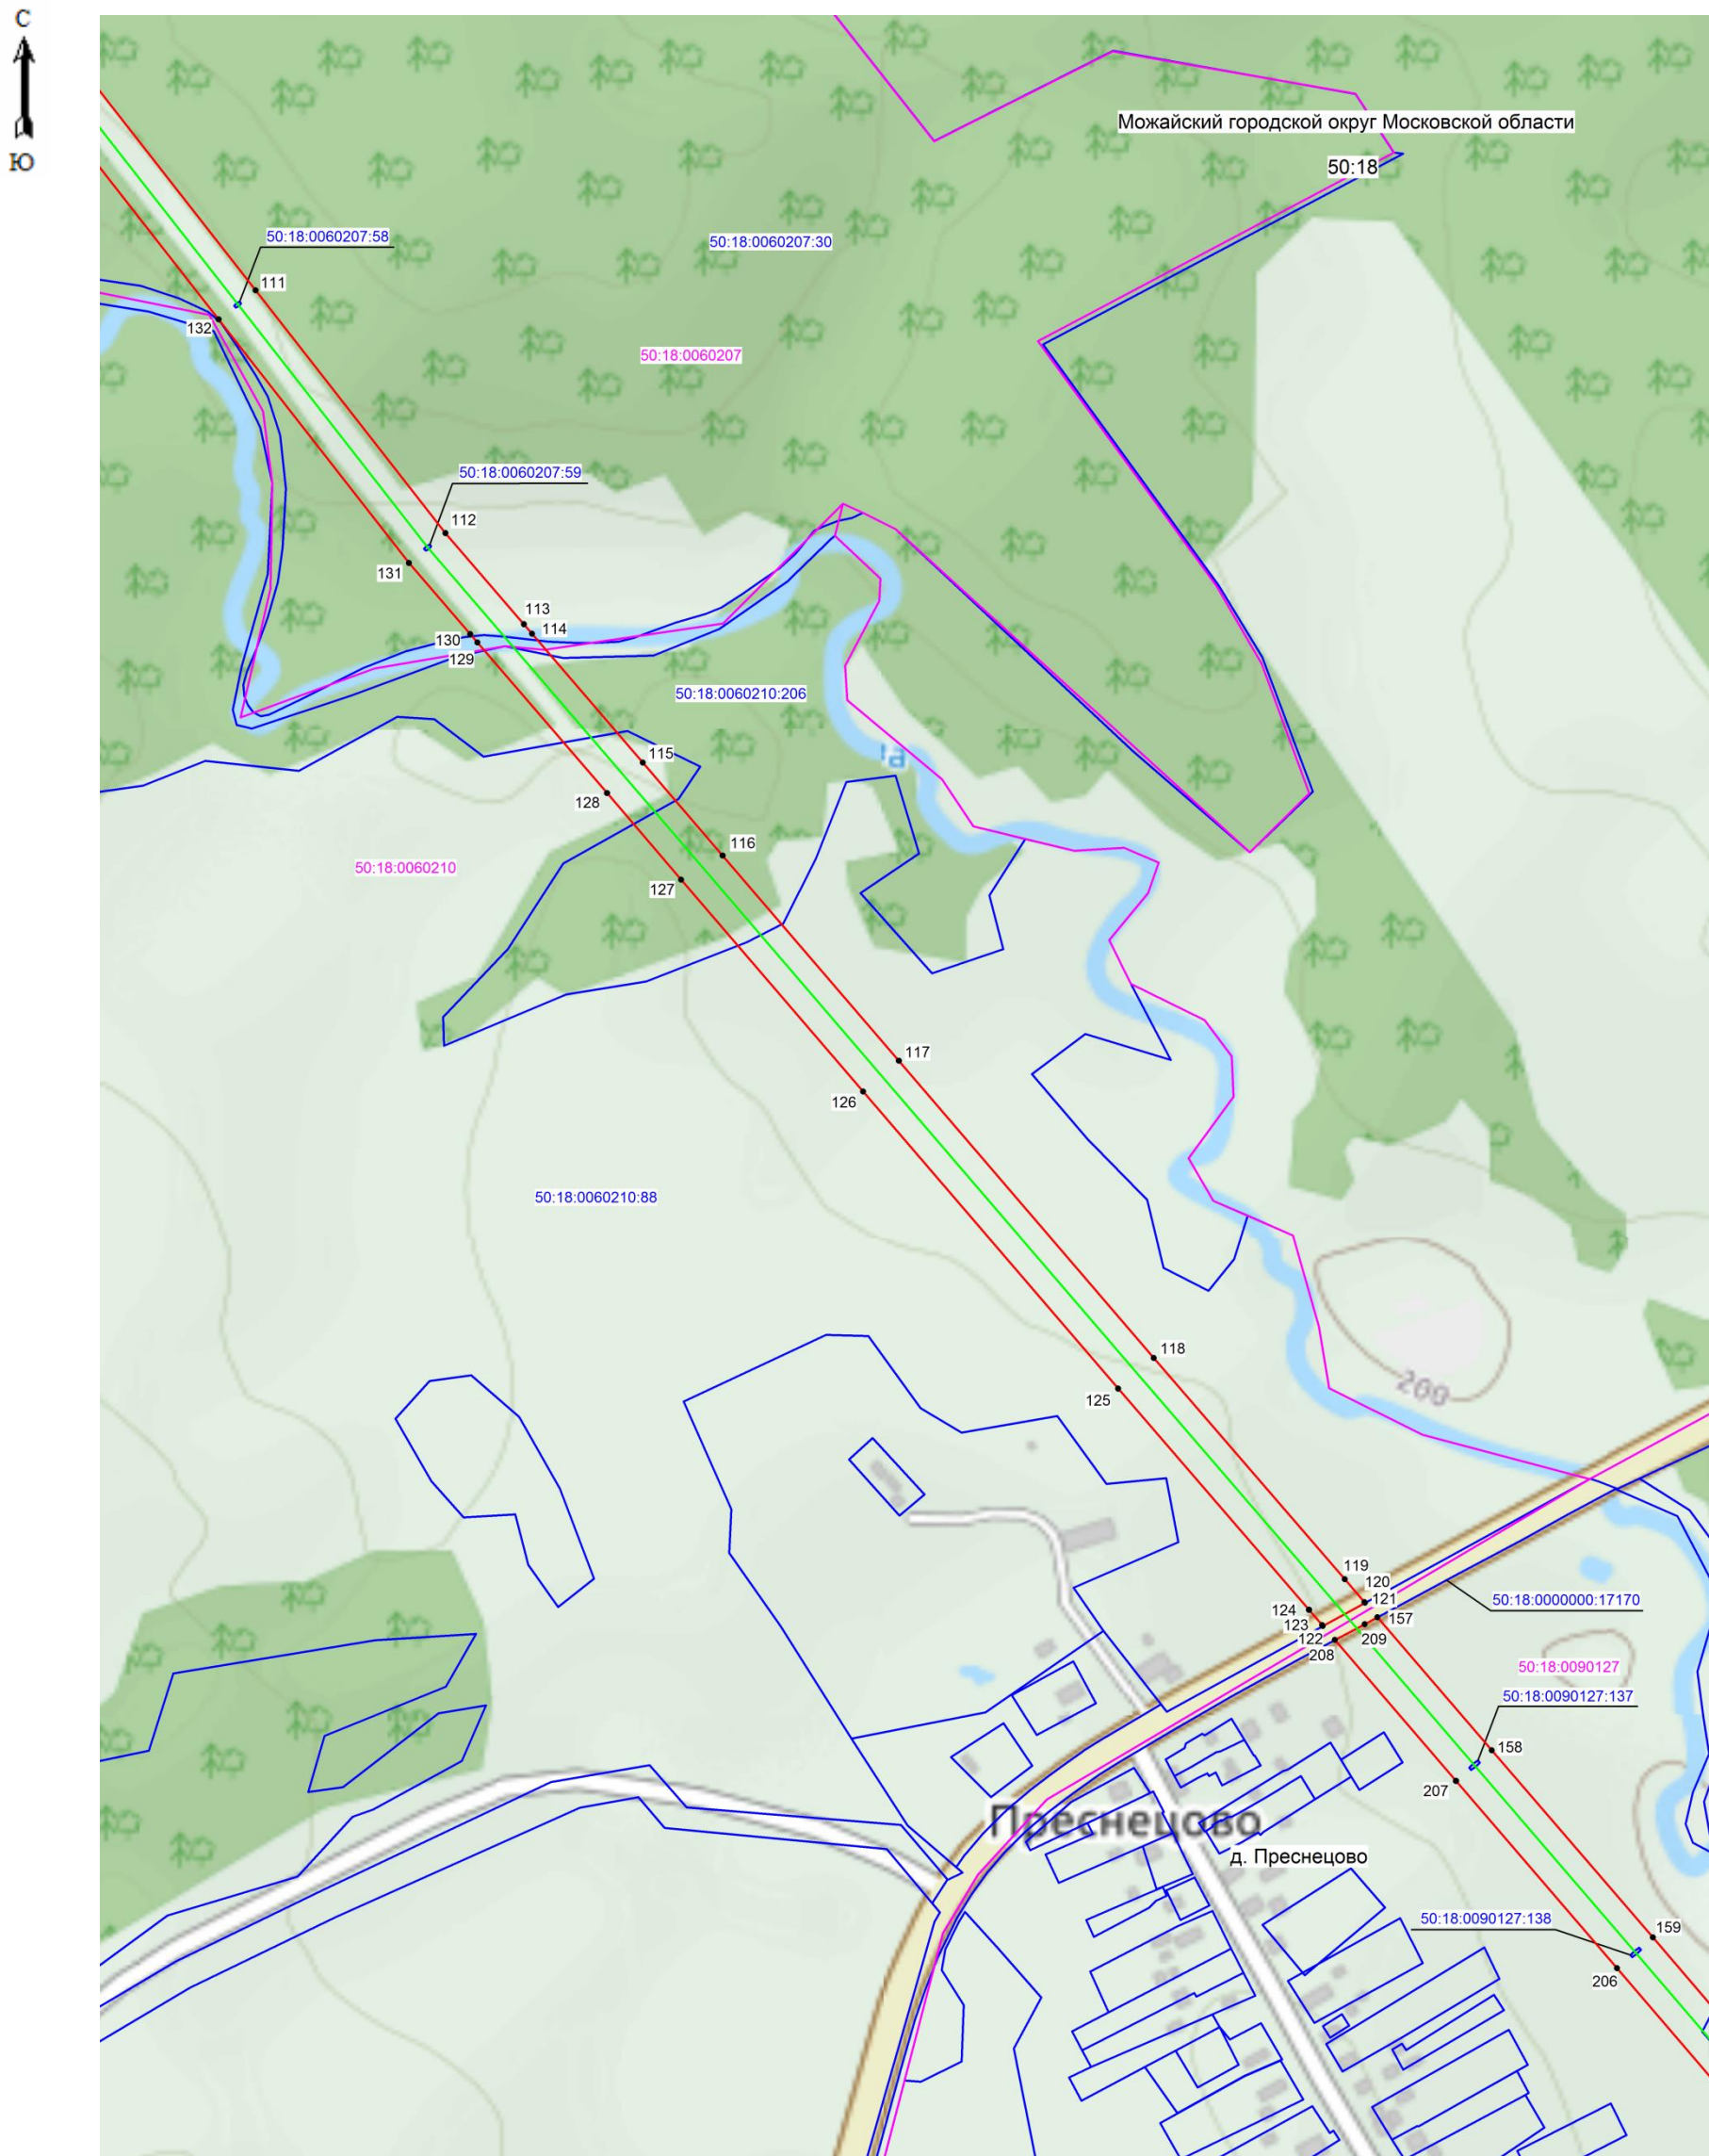

Масштаб 1: 5000


Используемые условные знаки и обозначения:

- 118 - поворотная точка границы публичного сервитута
- граница зоны публичного сервитута
- граница кадастрового квартала
- граница земельного участка, имеющиеся в ЕГРН сведения о которой достаточны для определения ее местоположения
- 50:18:0060207 - номер кадастрового квартала
- 50:18:0060207:30 - кадастровый номер земельного участка
- местоположение объекта, для которого устанавливается публичный сервитут

Кадастровый инженер Хурчак Е.В. Дата 22.01.2021 г.  
 Место для оттиска печати лица, составившего графическое описание





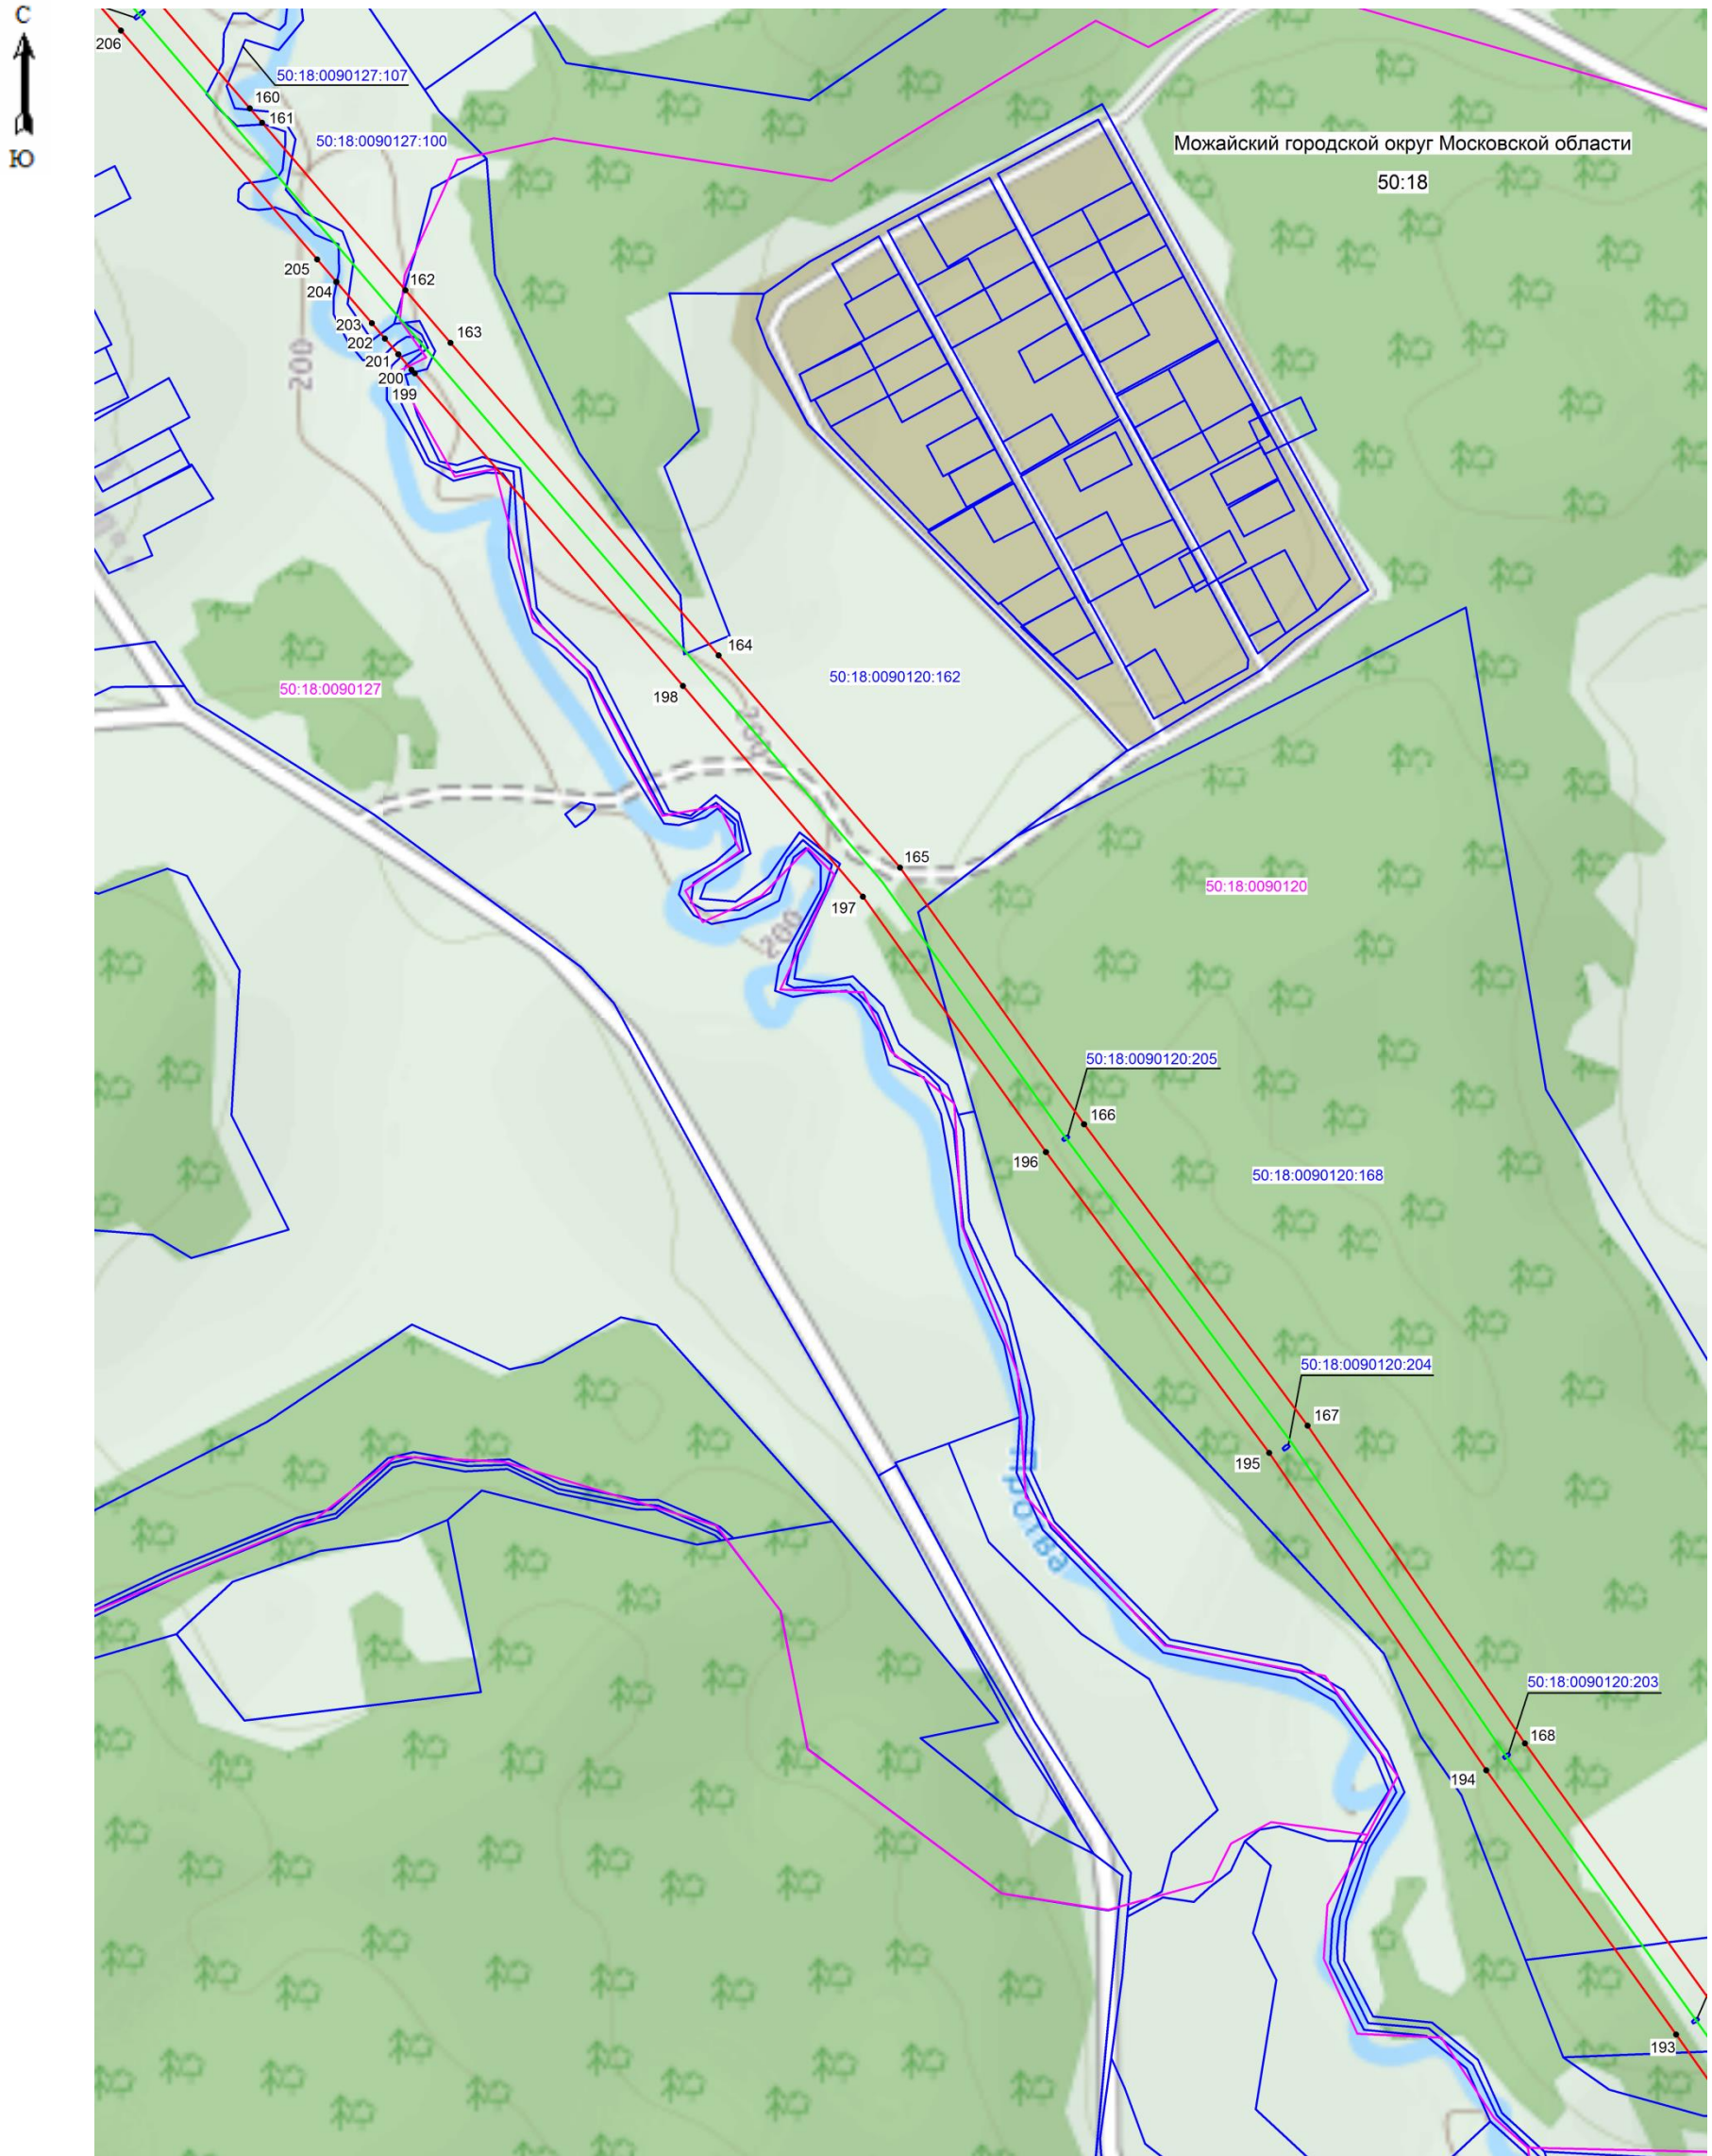


Масштаб 1: 5000

Используемые условные знаки и обозначения:

- 167 - поворотная точка границы публичного сервитута
- граница зоны публичного сервитута
- граница кадастрового квартала
- граница земельного участка, имеющиеся в ЕГРН сведения о которой достаточны для определения ее местоположения
- 50:18:0090120 - номер кадастрового квартала
- 50:18:0090120:165 - кадастровый номер земельного участка
- местоположение объекта, для которого устанавливается публичный сервитут

Кадастровый инженер Курчак Е.В. Дата 22.01.2021 г.  



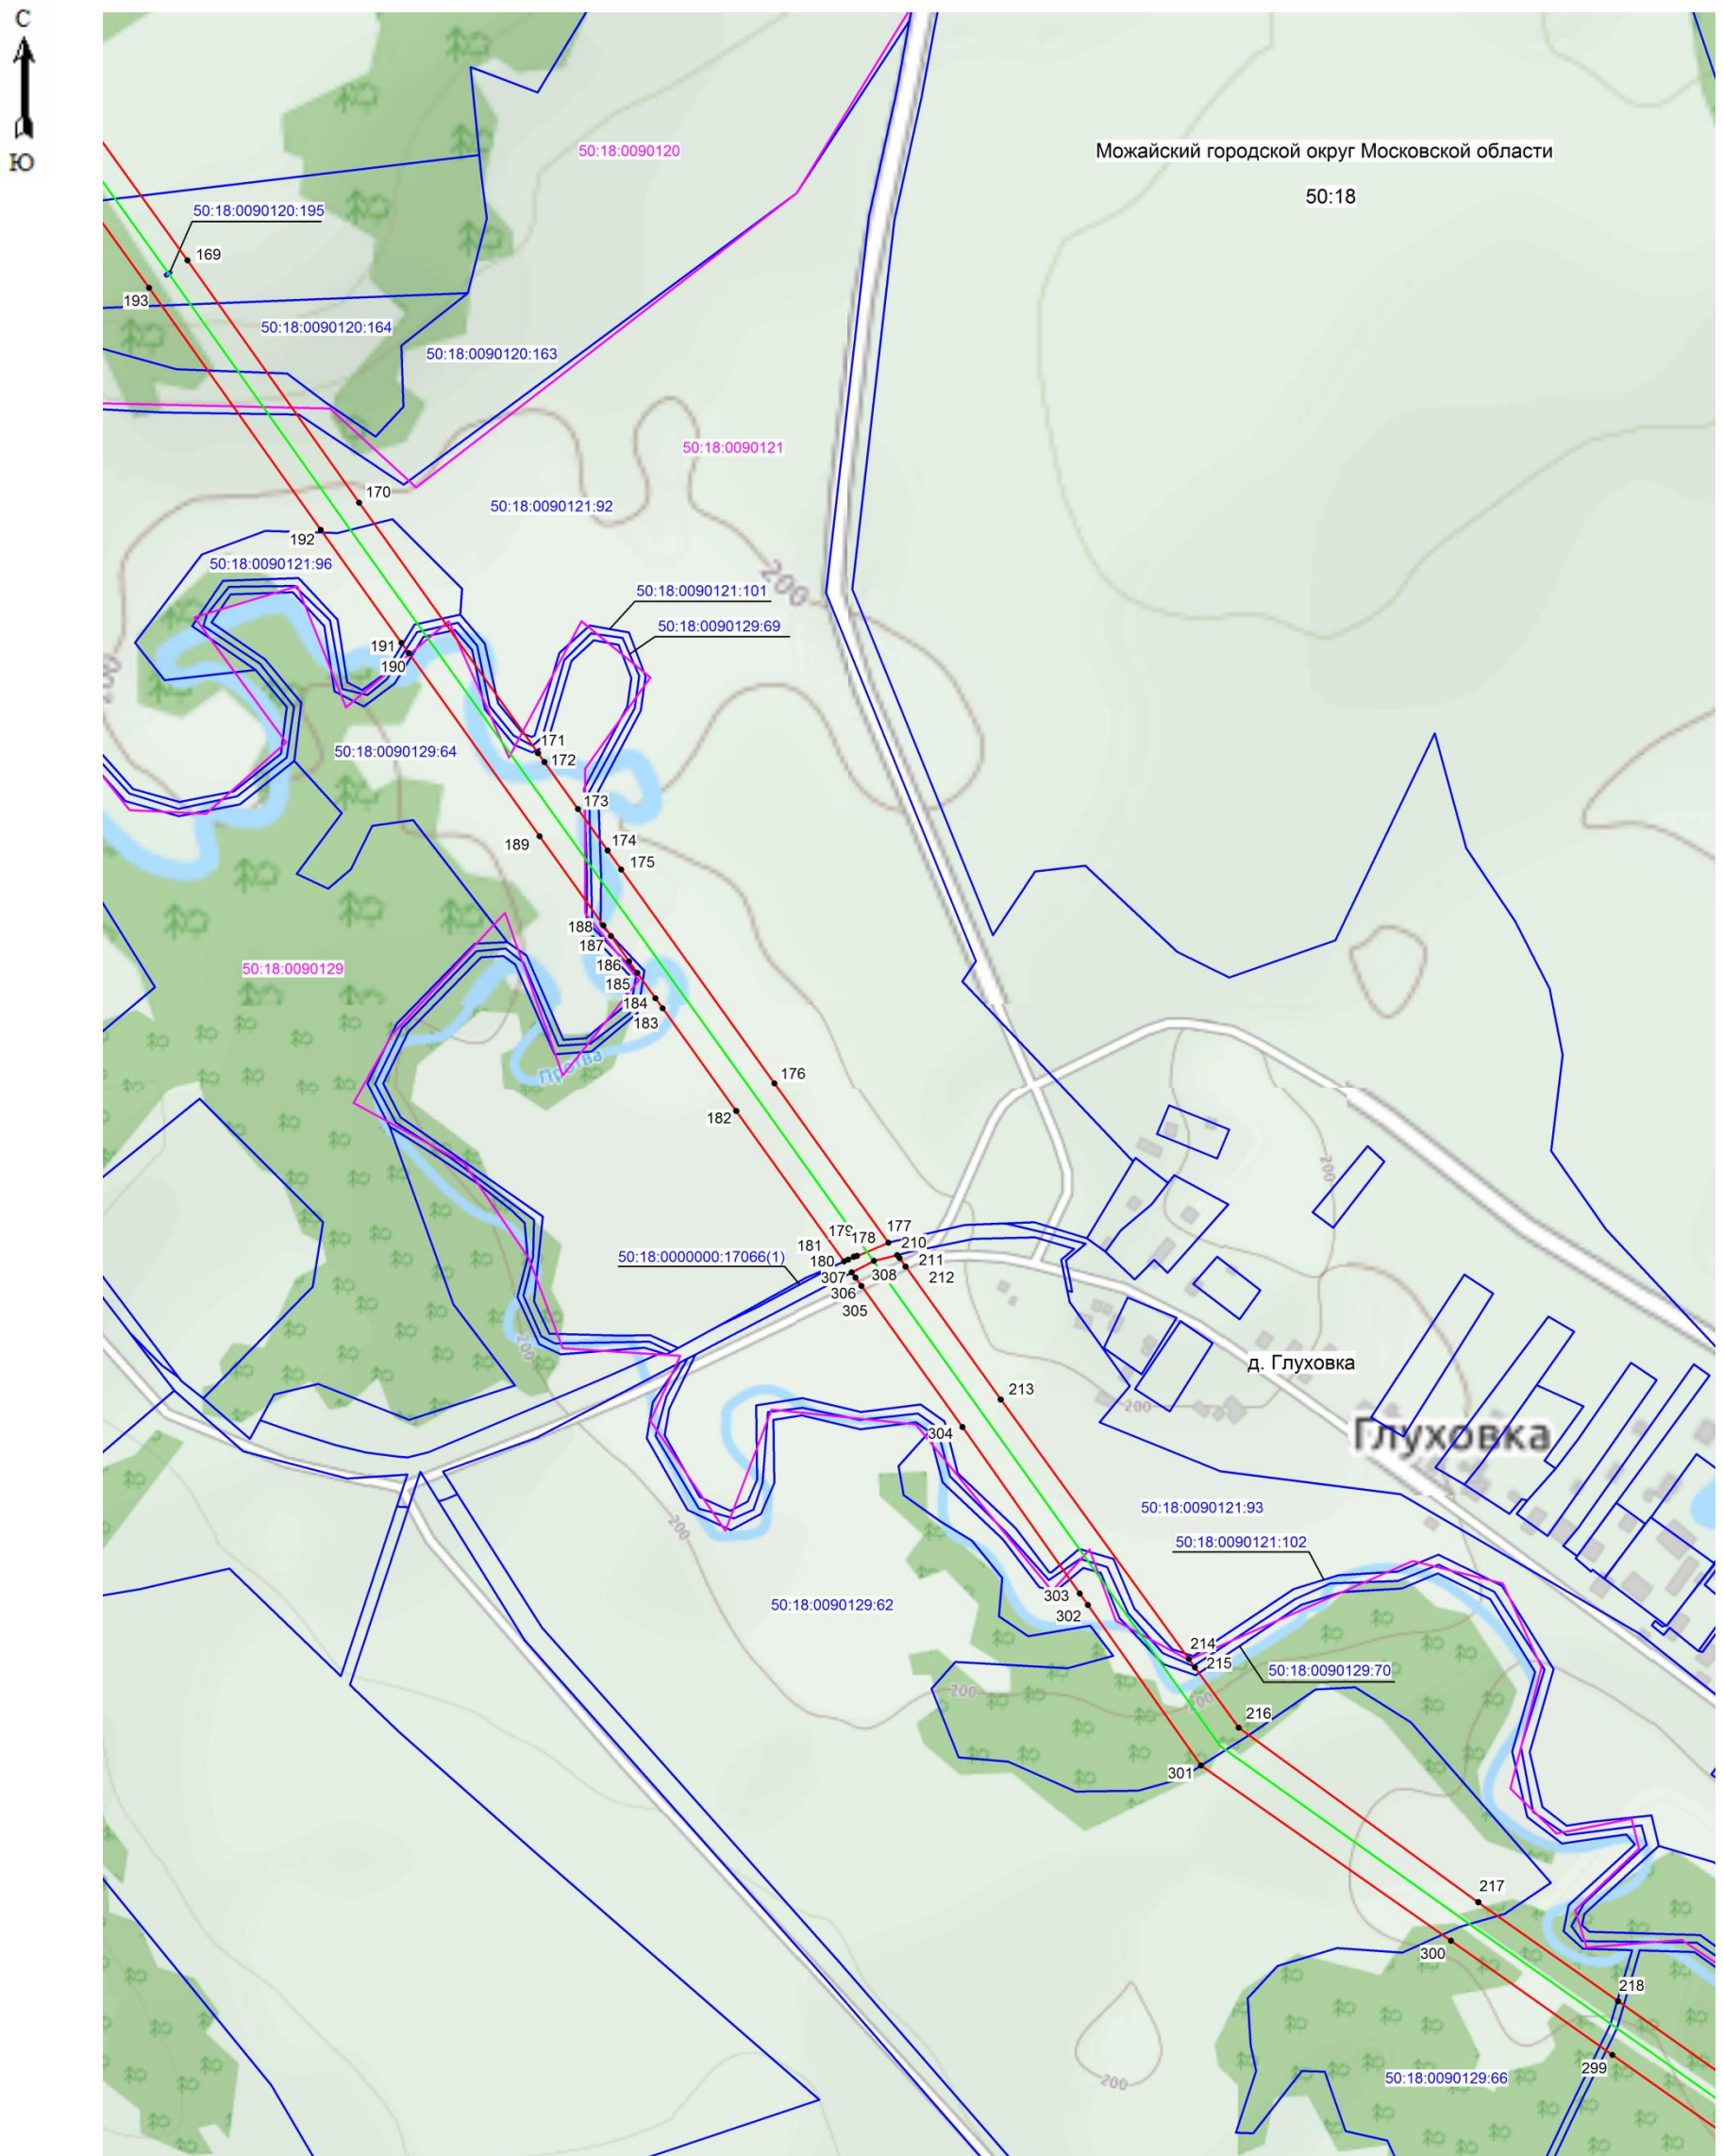

Масштаб 1: 5000


Используемые условные знаки и обозначения:

- 300 - поворотная точка границы публичного сервитута
- граница зоны публичного сервитута
- граница кадастрового квартала
- граница земельного участка, имеющиеся в ЕГРН сведения о которой достаточны для определения ее местоположения
- 50:18:0090129 - номер кадастрового квартала
- 50:18:0090129:70 - кадастровый номер земельного участка
- местоположение объекта, для которого устанавливается публичный сервитут

Кадастровый инженер  Хурчак Е.В. Дата 22.01.2021 г.

Место для оттиска печати составившего графическое описание

# Схема расположения границ публичного сервитута

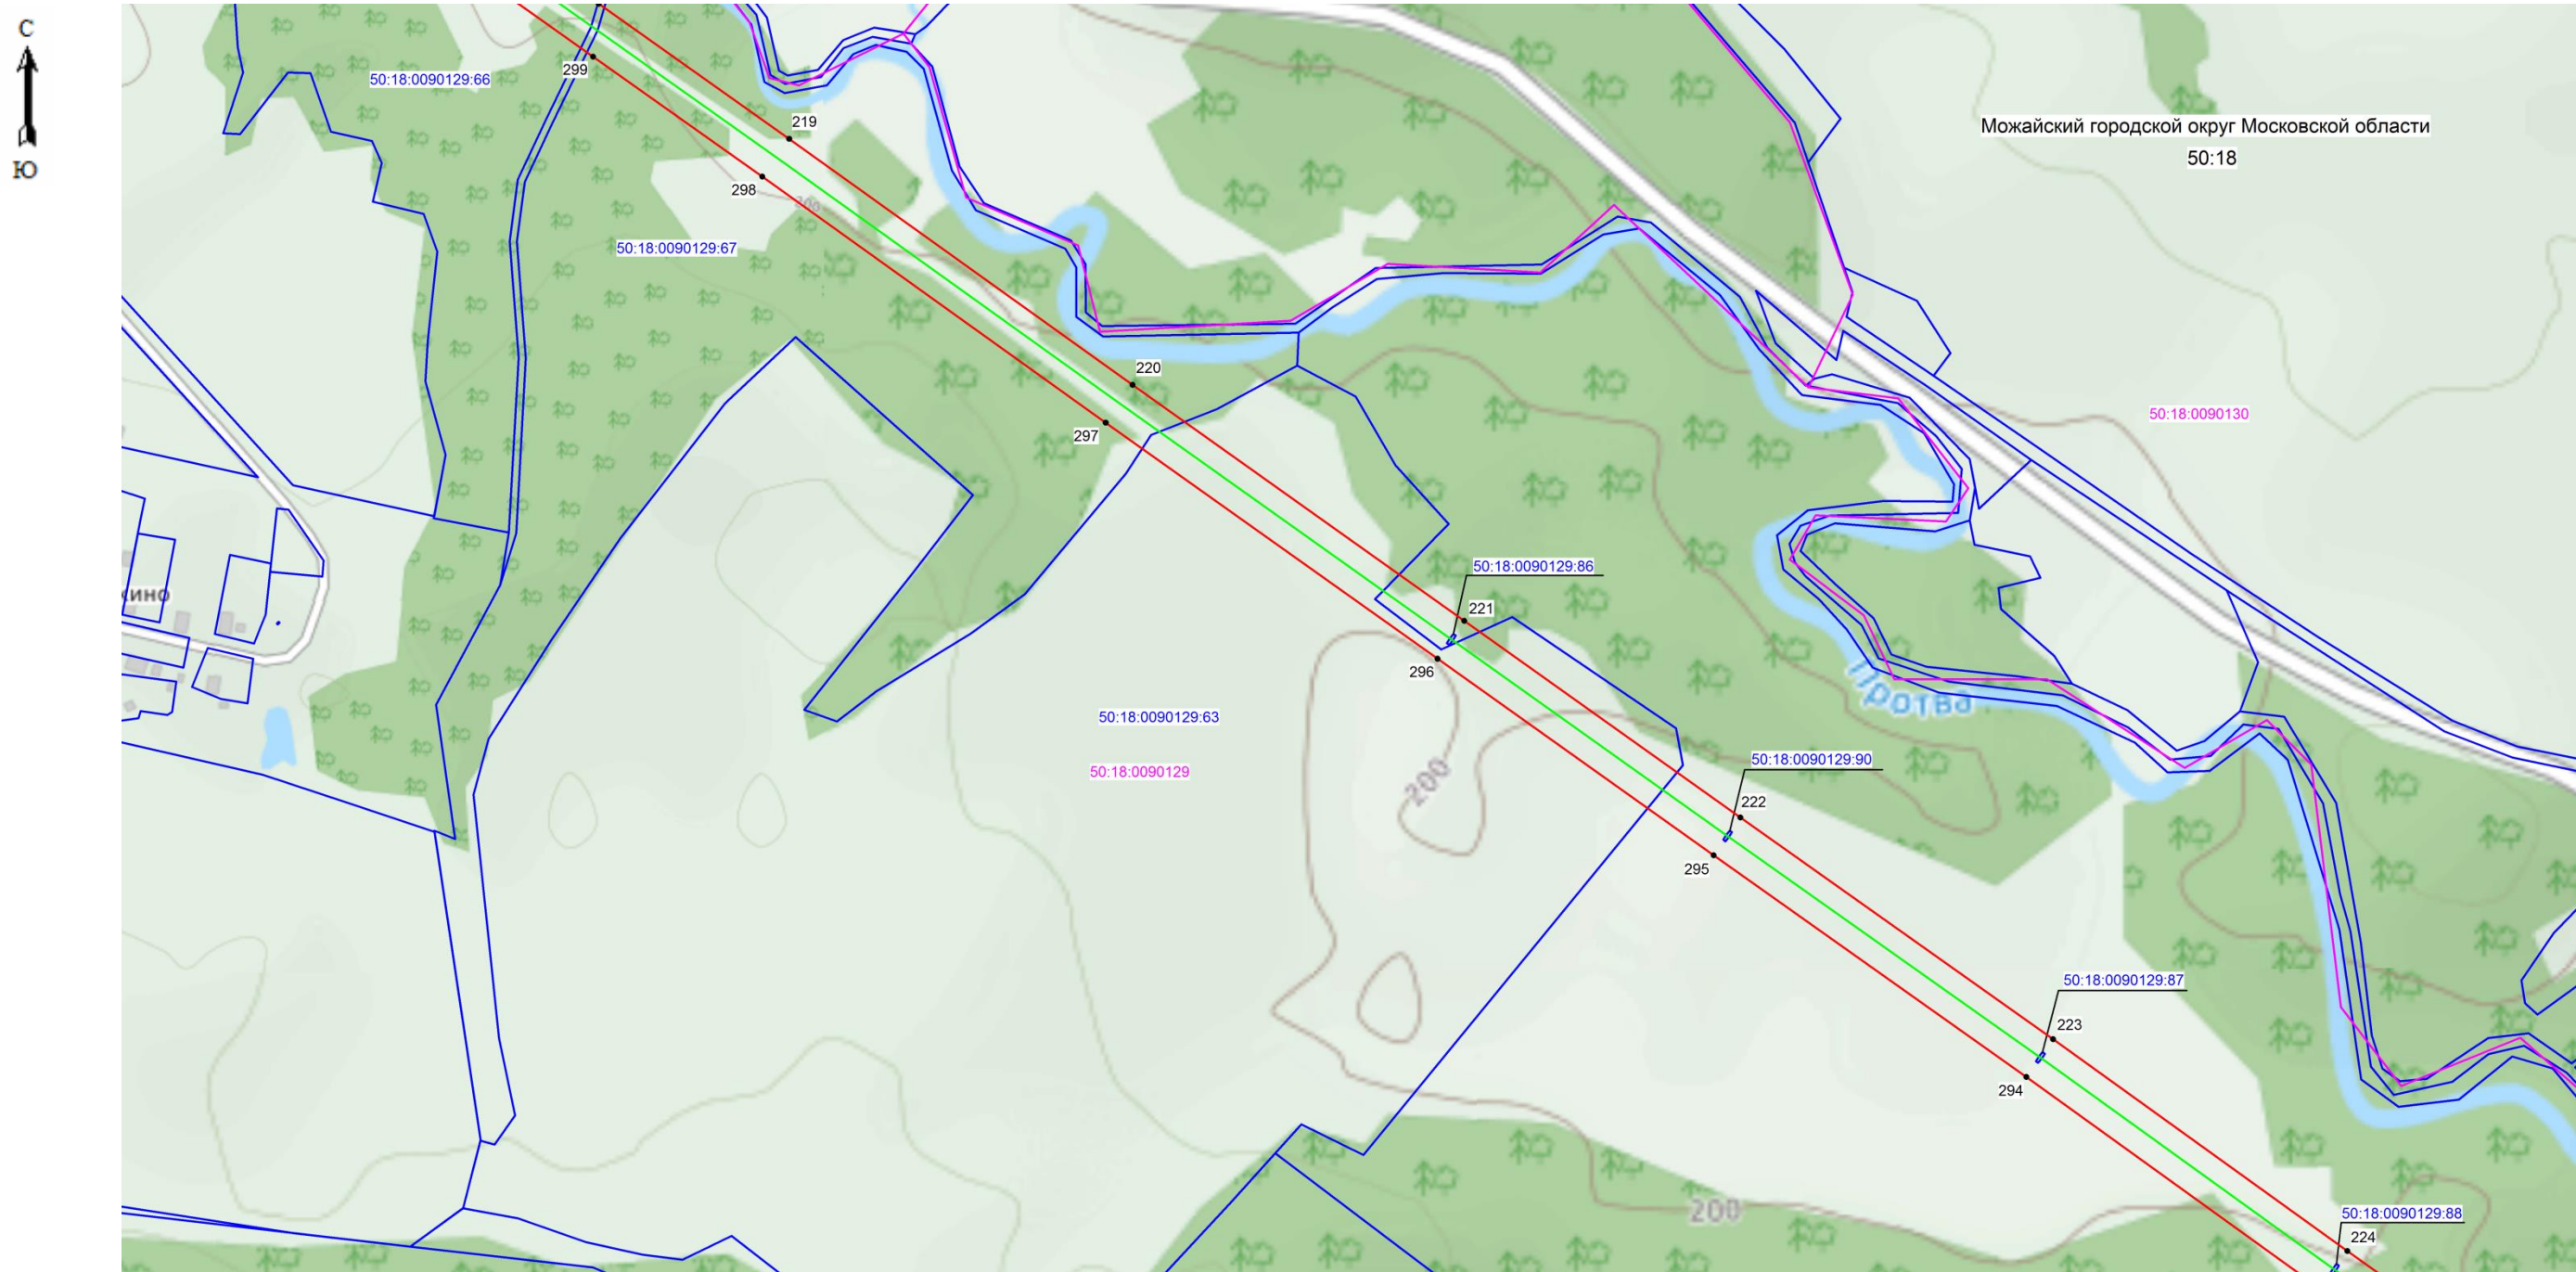

Масштаб 1: 5000


### Используемые условные знаки и обозначения:

- 295 - поворотная точка границы публичного сервитута
- ▭ (красная линия) - граница зоны публичного сервитута
- ▭ (розовая линия) - граница кадастрового квартала
- ▭ (синяя линия) - граница земельного участка, имеющиеся в ЕГРН сведения о которой достаточны для определения ее местоположения
- 50:18:0090129 - номер кадастрового квартала
- 50:18:0090129:90 - кадастровый номер земельного участка
- (зеленая линия) - местоположение объекта, для которого устанавливается публичный сервитут

Кадастровый инженер Курчак Е.В. Дата 22.01.2021 г.  





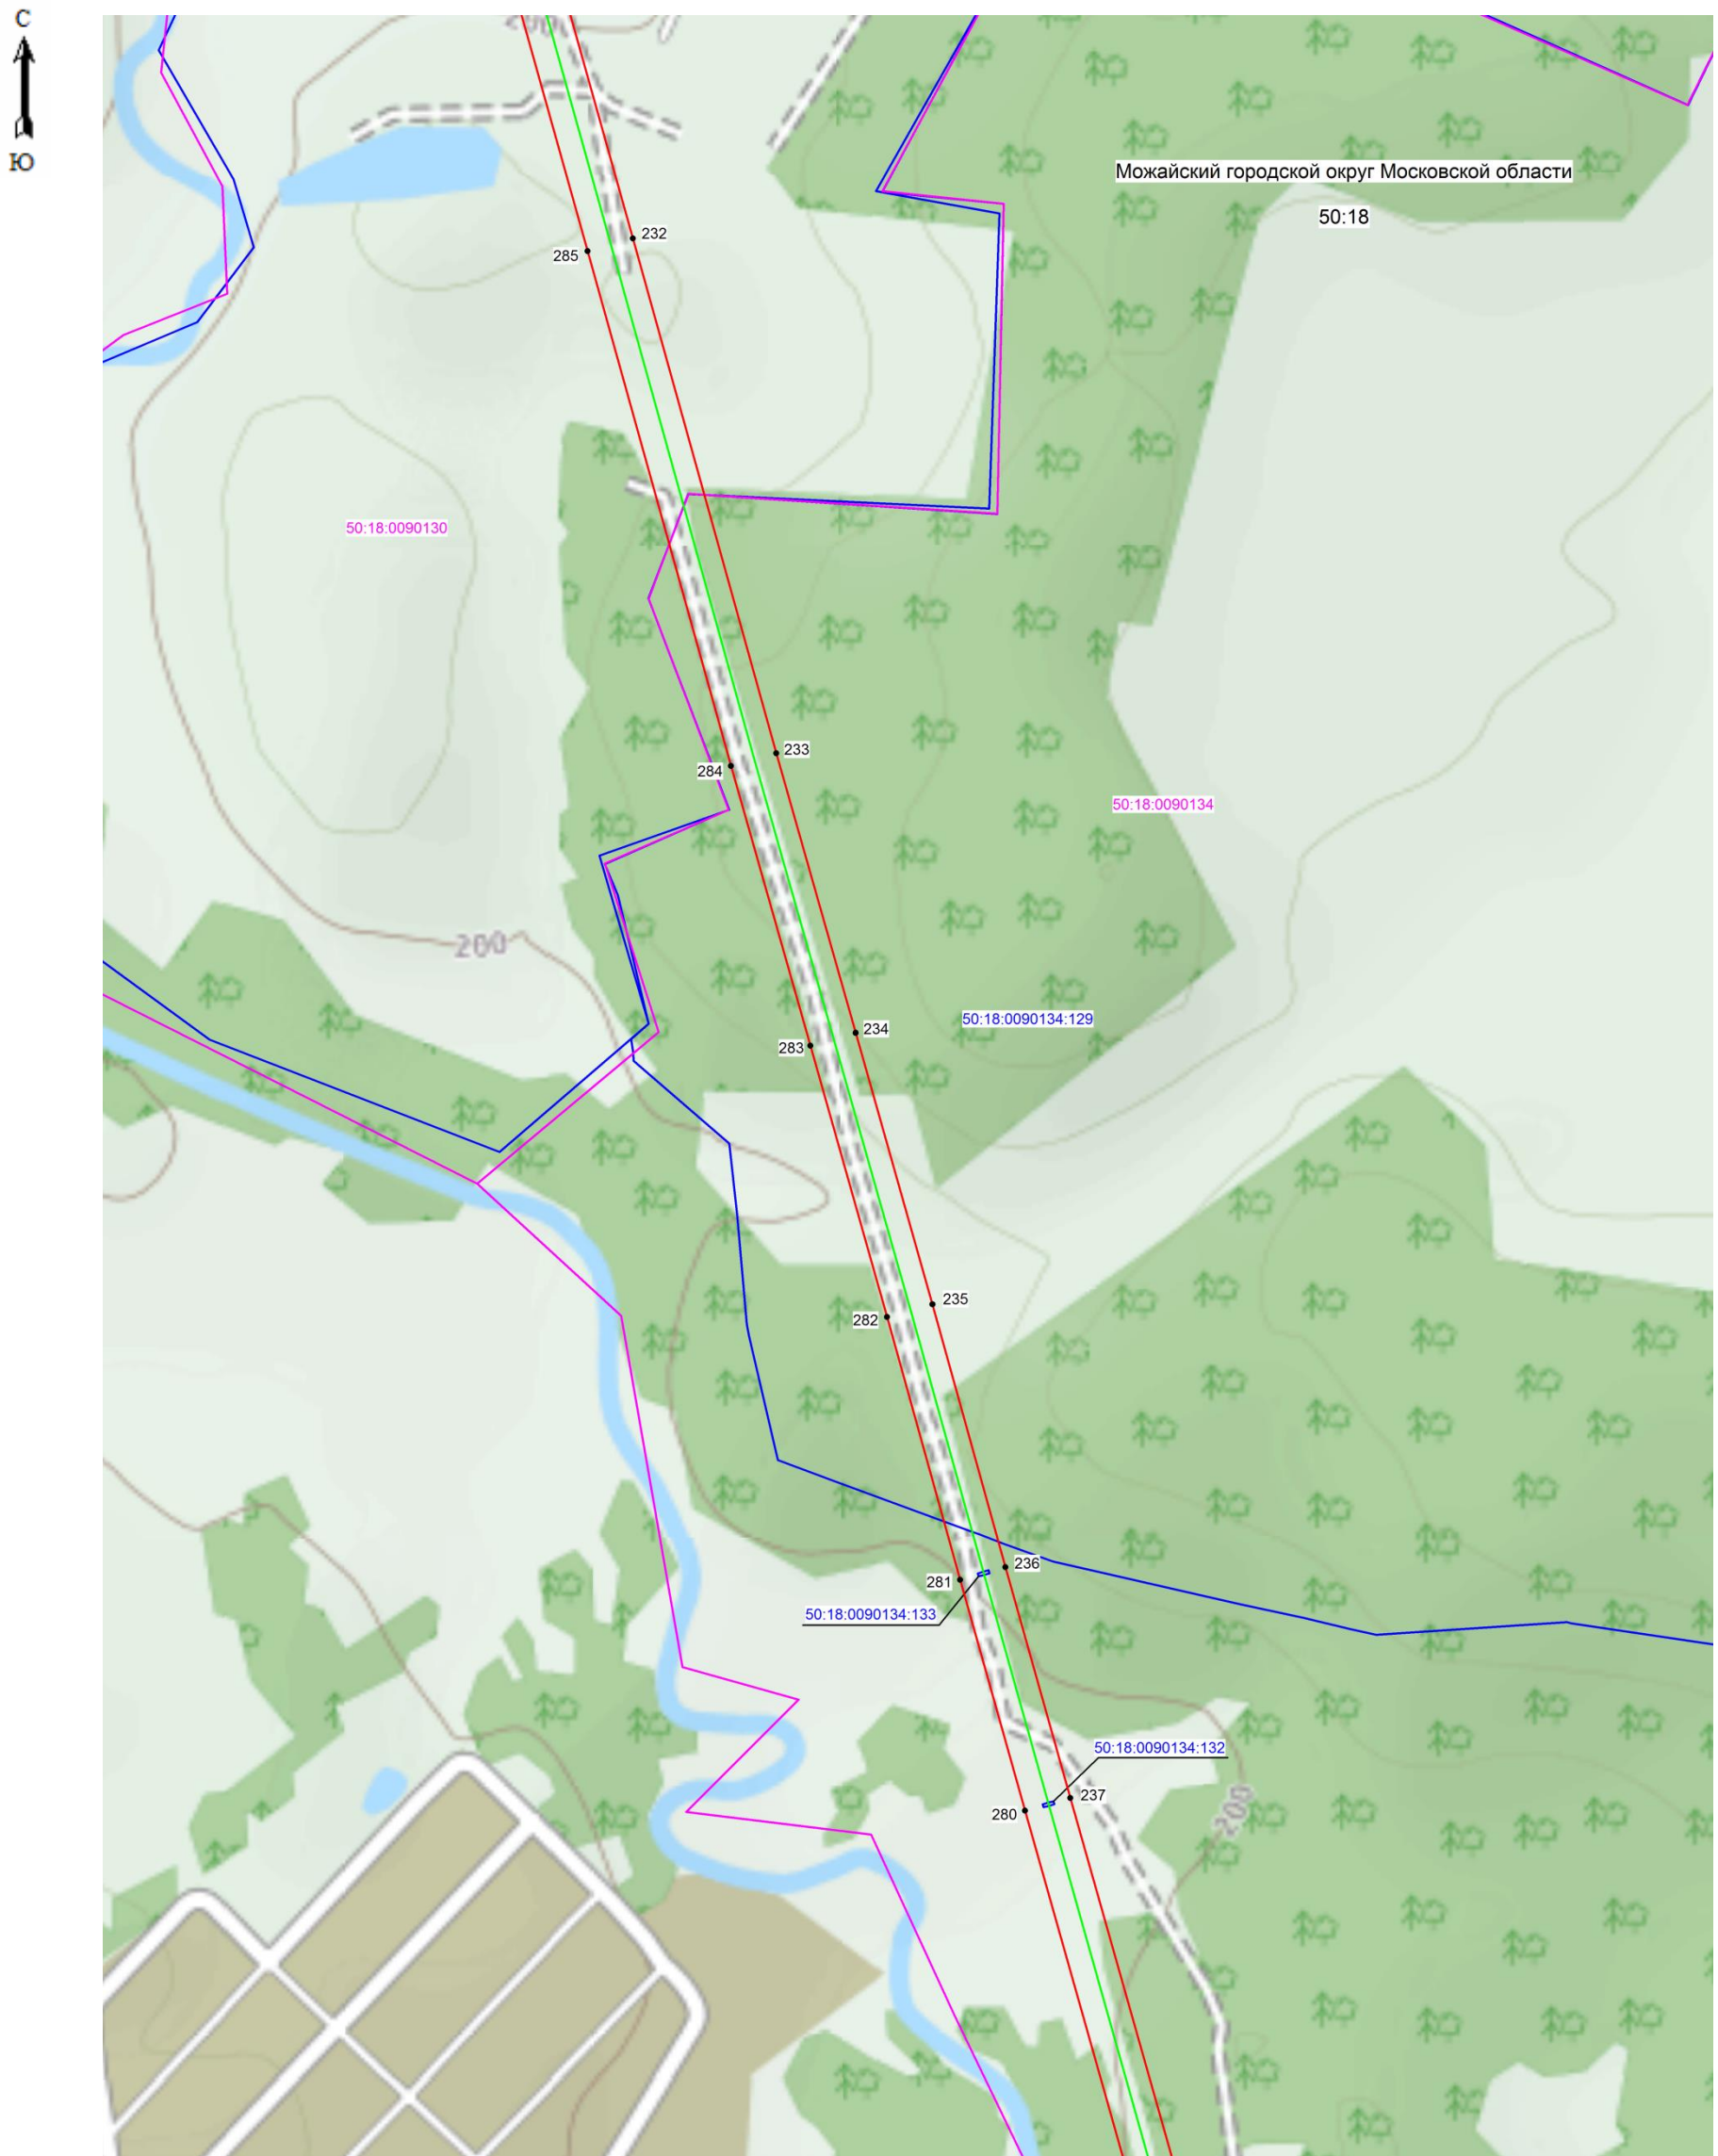


Масштаб 1: 5000

Используемые условные знаки и обозначения:

- 235 - поворотная точка границы публичного сервитута
- граница зоны публичного сервитута
- граница кадастрового квартала
- граница земельного участка, имеющиеся в ЕГРН сведения о которой достаточны для определения ее местоположения
- 50:18:0090134 - номер кадастрового квартала
- 50:18:0090134:133 - кадастровый номер земельного участка
- местоположение объекта, для которого устанавливается публичный сервитут


Кадастровый инженер  Хурчак Е.В. Дата 22.01.2021 г.  

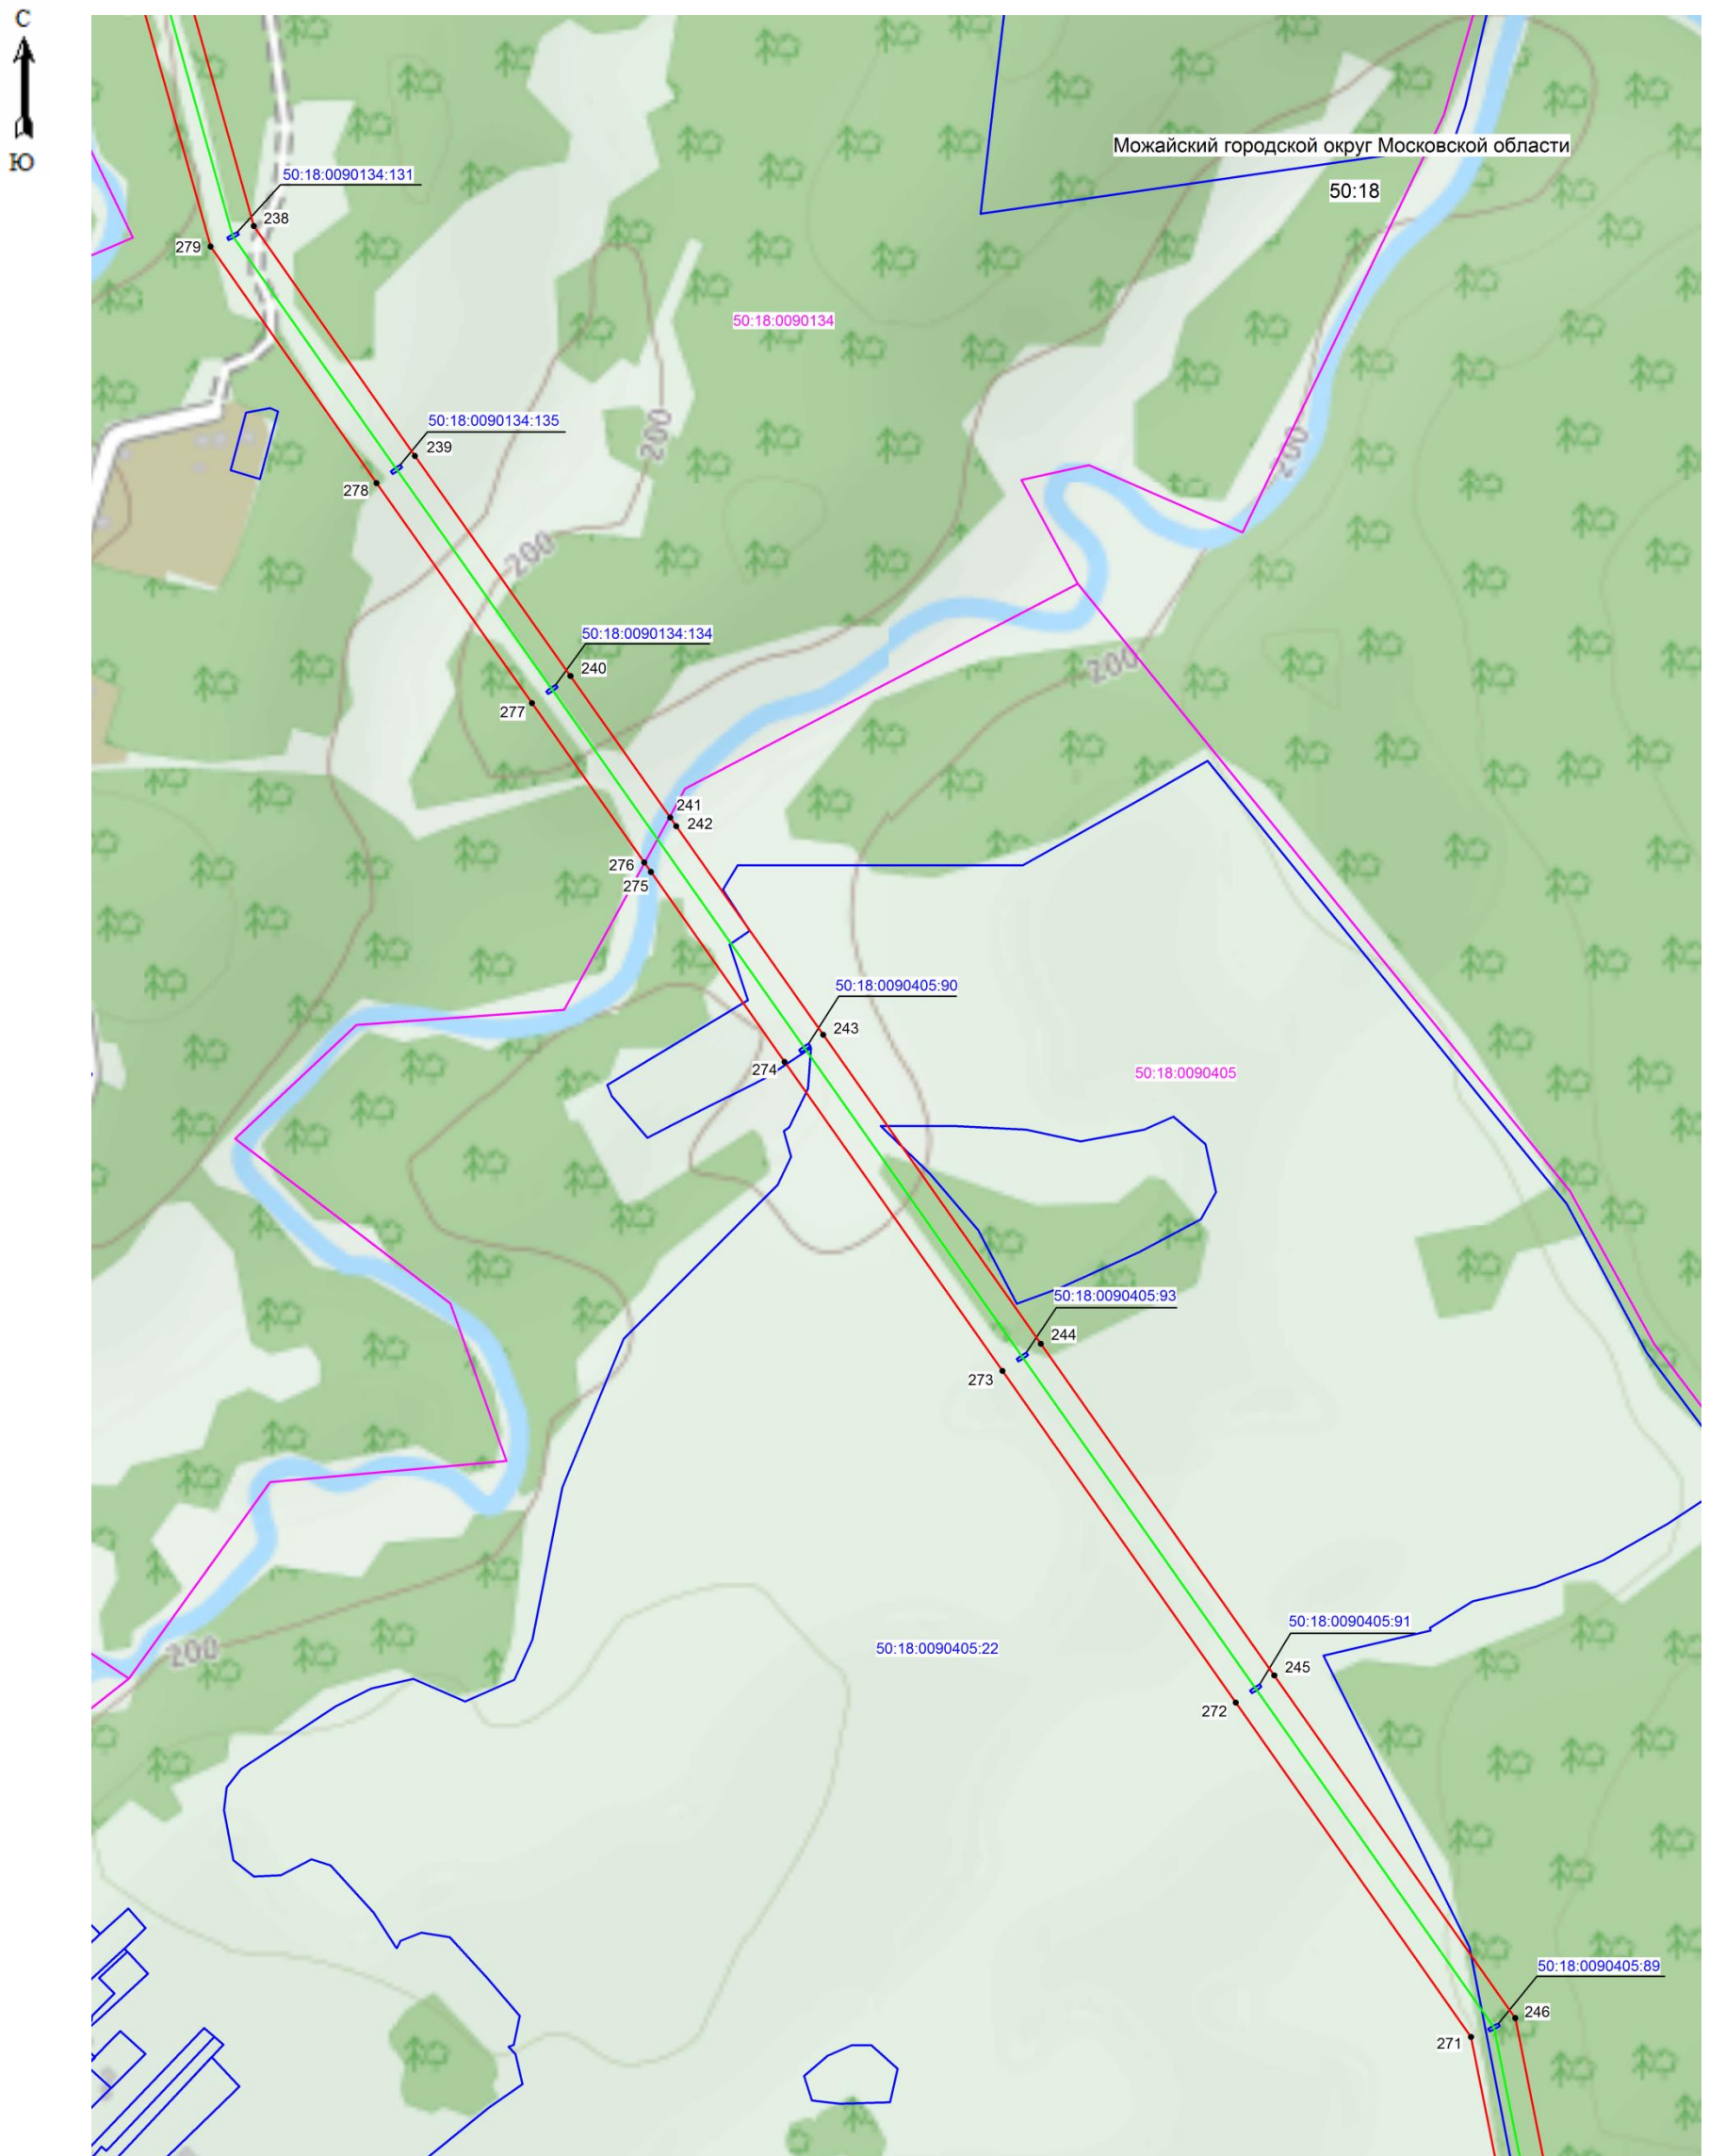


Масштаб 1: 5000

Используемые условные знаки и обозначения:

- 244 - поворотная точка границы публичного сервитута
- граница зоны публичного сервитута
- граница кадастрового квартала
- граница земельного участка, имеющиеся в ЕГРН сведения о которой достаточны для определения ее местоположения
- 50:18:0090405 - номер кадастрового квартала
- 50:18:0090405:22 - кадастровый номер земельного участка
- местоположение объекта, для которого устанавливается публичный сервитут


Кадастровый инженер  Хурчак Е.В. Дата 22.01.2021 г.  
 Место для оттиска печати для составления графического описания

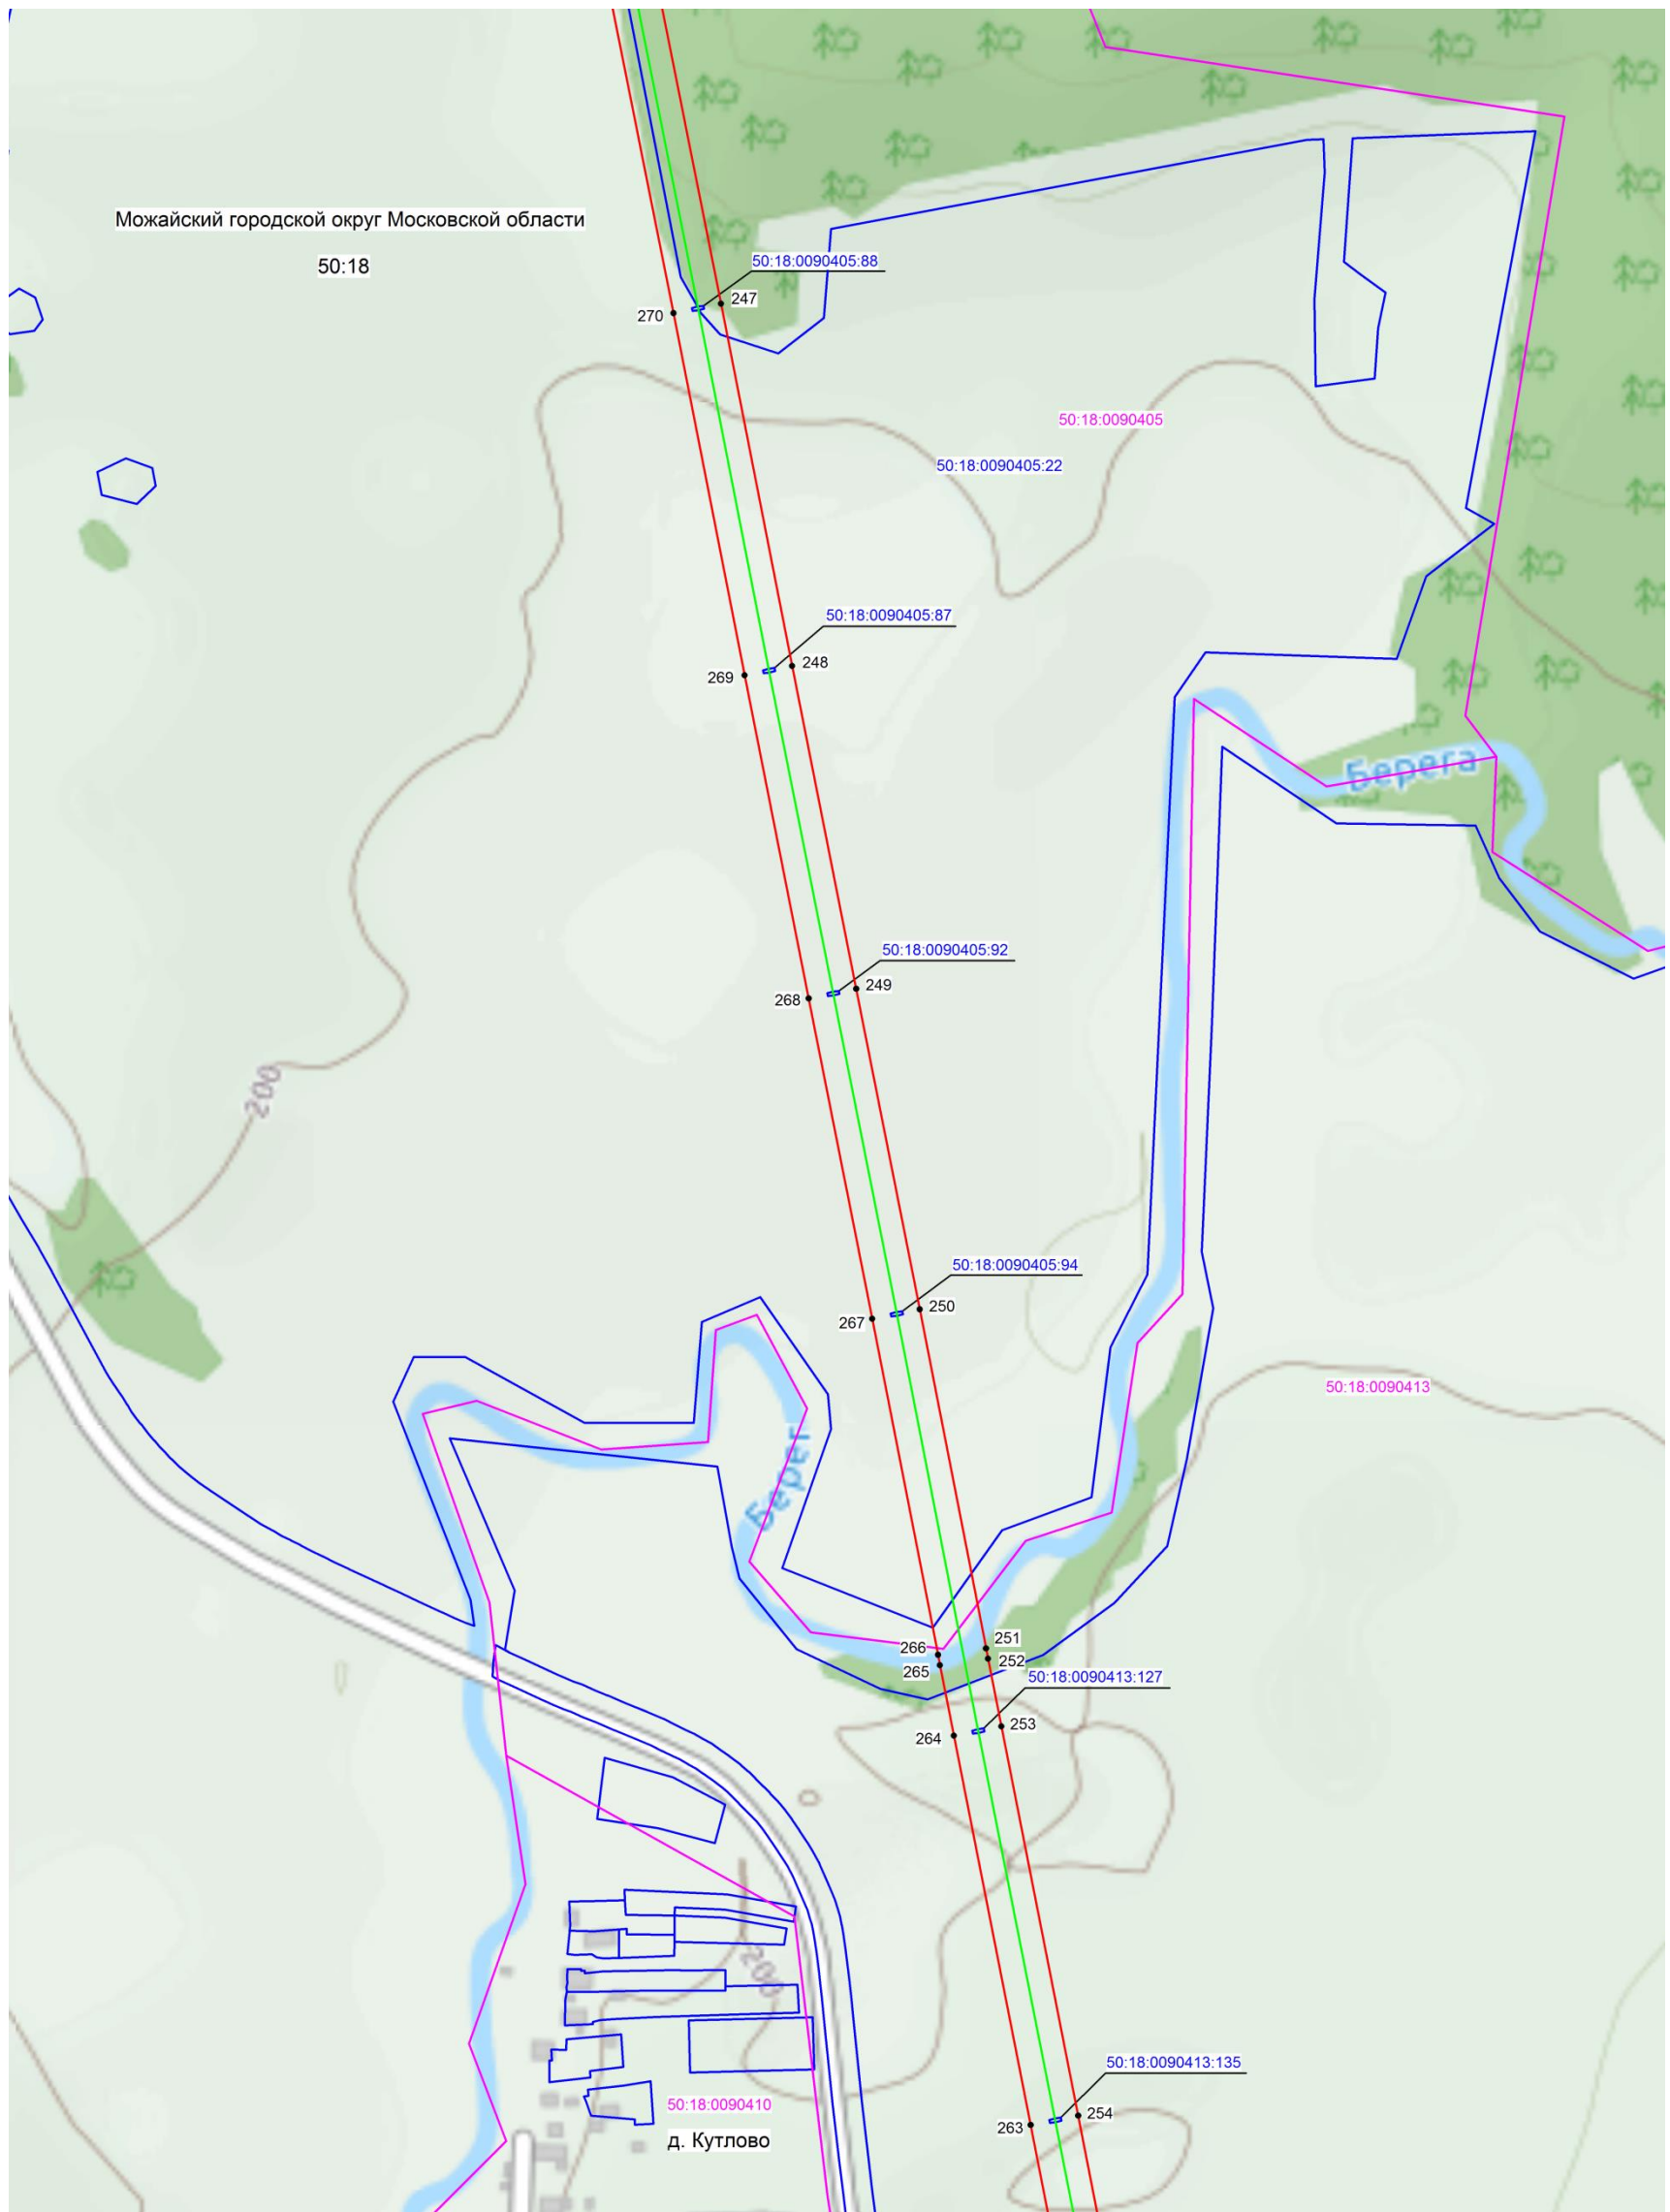


Масштаб 1: 5000

Используемые условные знаки и обозначения:

- 250 - поворотная точка границы публичного сервитута
- граница зоны публичного сервитута
- граница кадастрового квартала
- граница земельного участка, имеющиеся в ЕГРН сведения о которой достаточны для определения ее местоположения
- 50:18:0090405 - номер кадастрового квартала
- 50:18:0090405:92 - кадастровый номер земельного участка
- местоположение объекта, для которого устанавливается публичный сервитут


Кадастровый инженер  Хурчак Е.В. Дата 22.01.2021 г.  

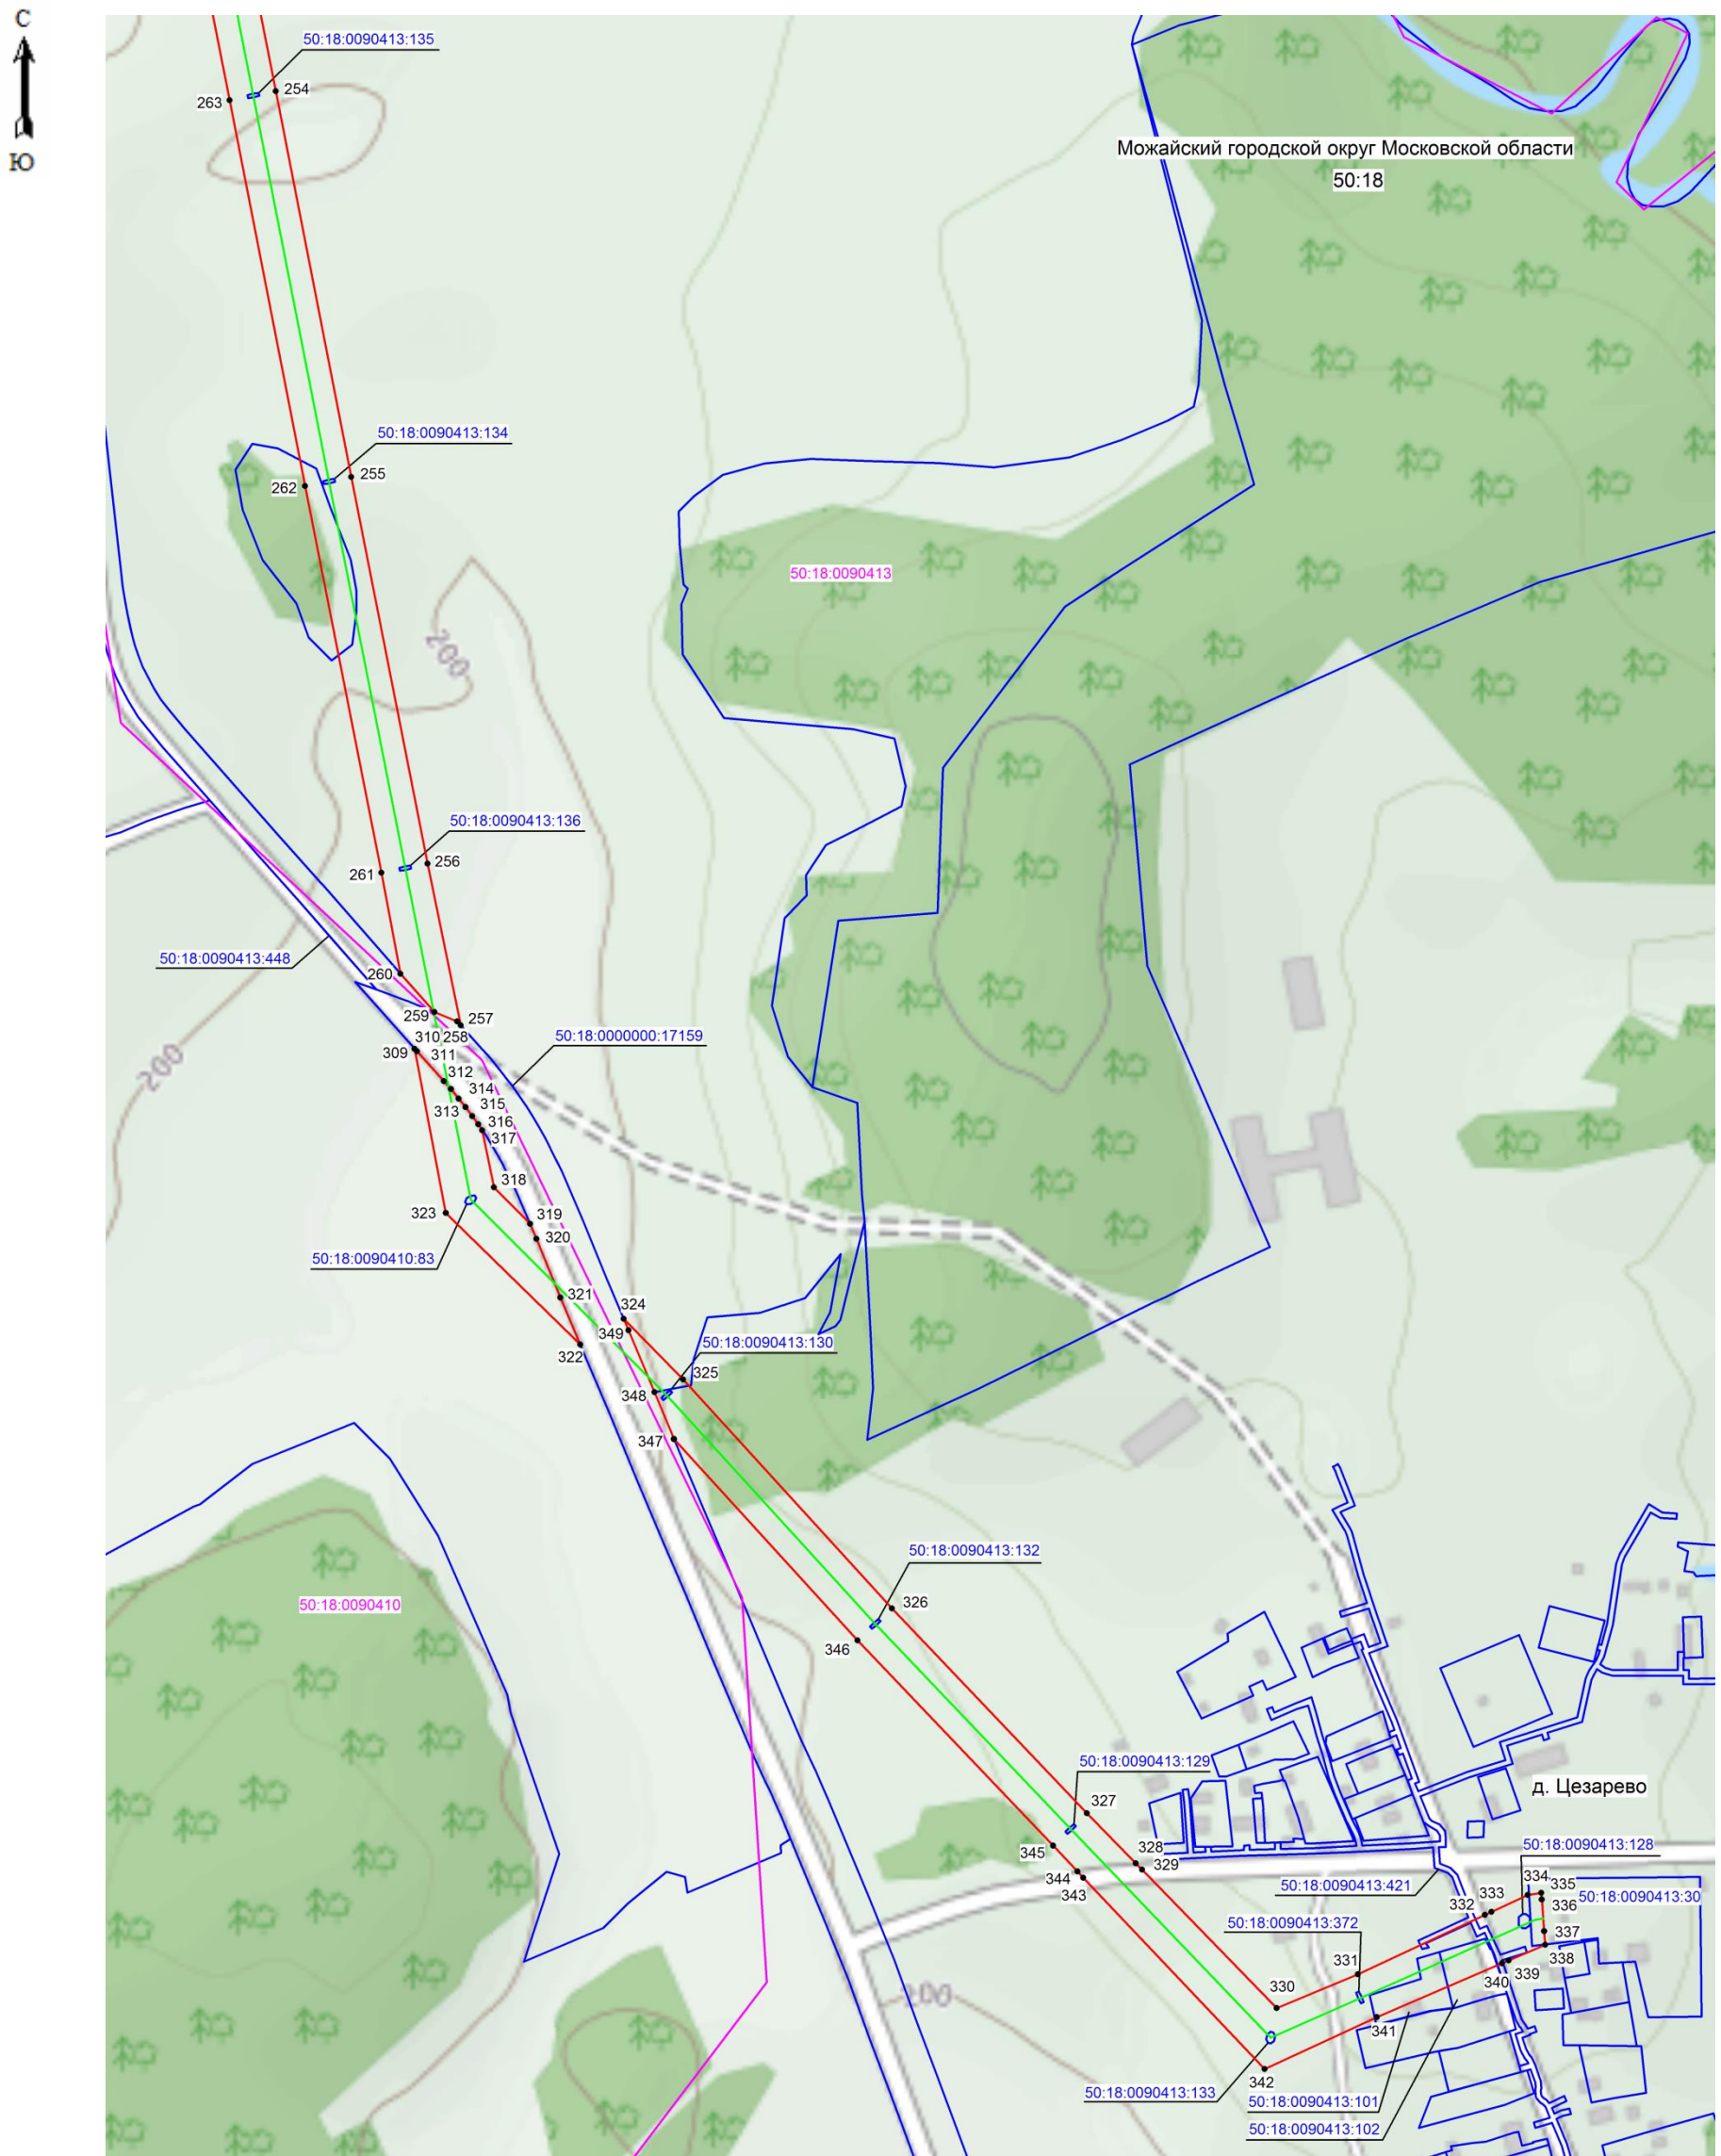

Масштаб 1: 5000

Используемые условные знаки и обозначения:

- 345 - поворотная точка границы публичного сервитута
- граница зоны публичного сервитута
- граница кадастрового квартала
- граница земельного участка, имеющиеся в ЕГРН сведения о которой достаточны для определения ее местоположения
- 50:18:0090410 - номер кадастрового квартала
- 50:18:0090410:83 - кадастровый номер земельного участка
- местоположение объекта, для которого устанавливается публичный сервитут

Кадастровый инженер  Е.В. Юрчак Дата 22.01.2021 г.  
 Место для отпечатка печати и подписи графическое описание